
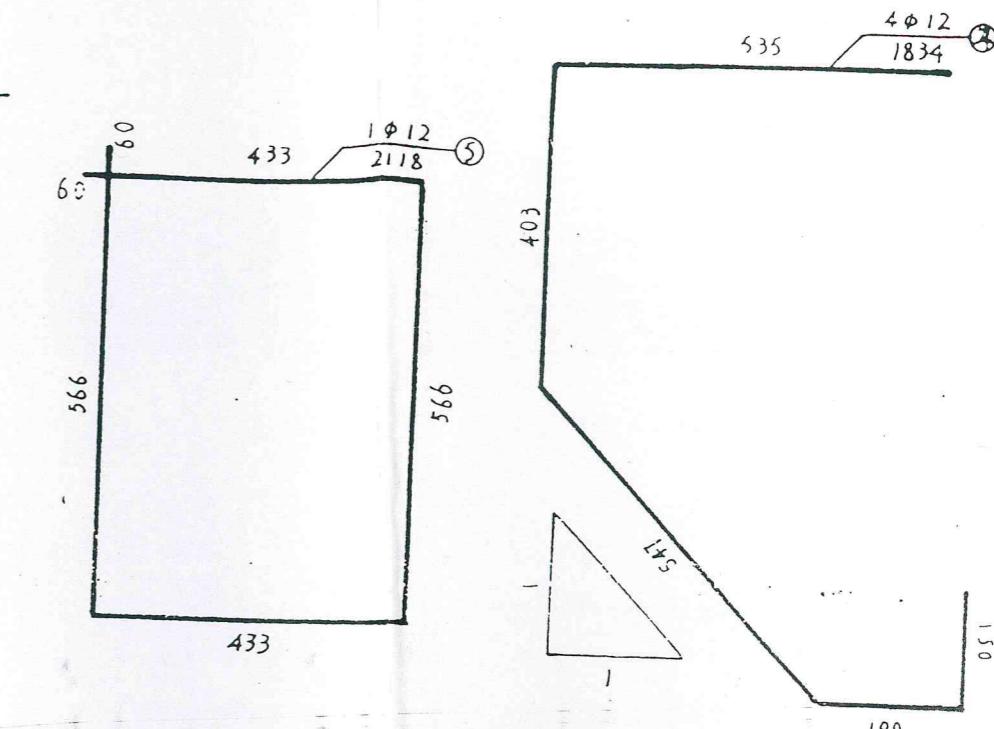
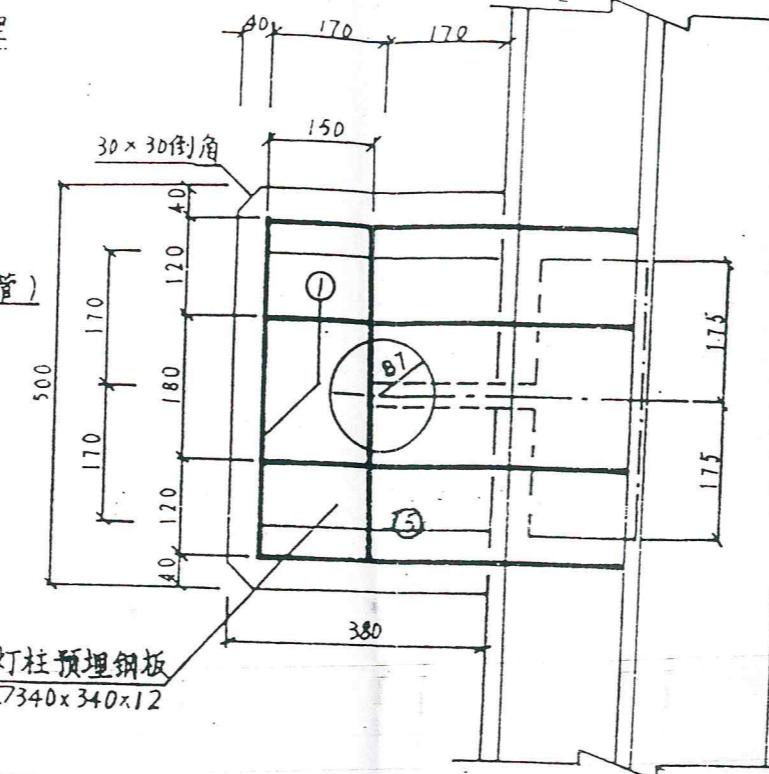






立面

平面

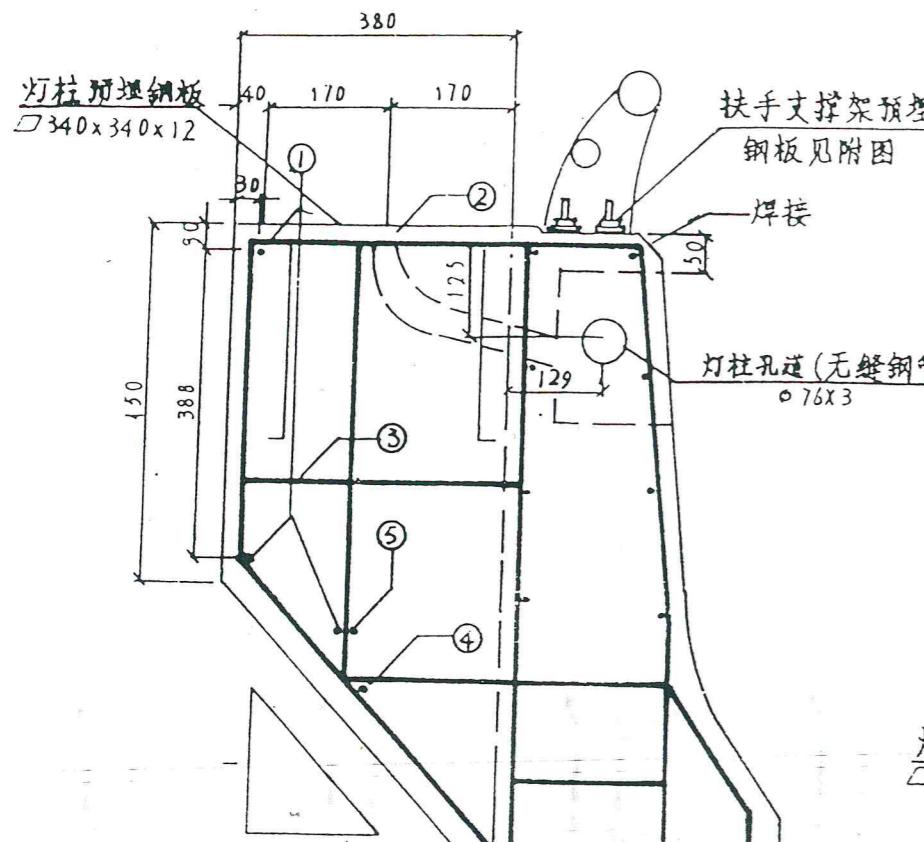

一个灯柱加宽牛腿钢筋数量表

编 号	直 径 (cm)	每根长 (m)	根数	总 长 (km)	总 重 (kg)
1	Φ12	560	3	1.68	1.49
2	Φ12	1834	4	7.34	6.52
4	Φ12	563	4	2.25	2.00
5	Φ12	2118	1	2.12	1.88
					总计 14.33

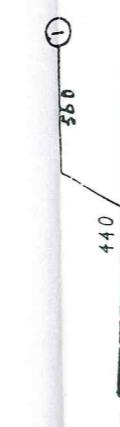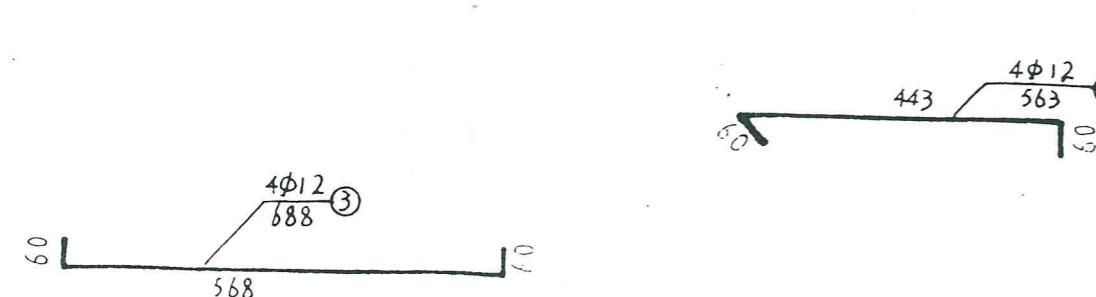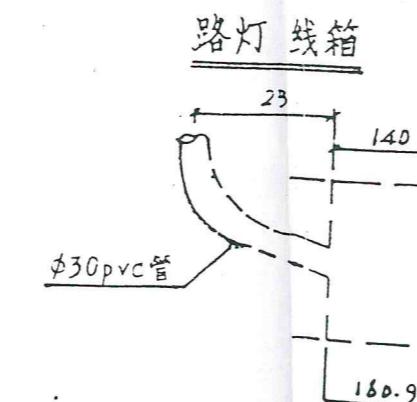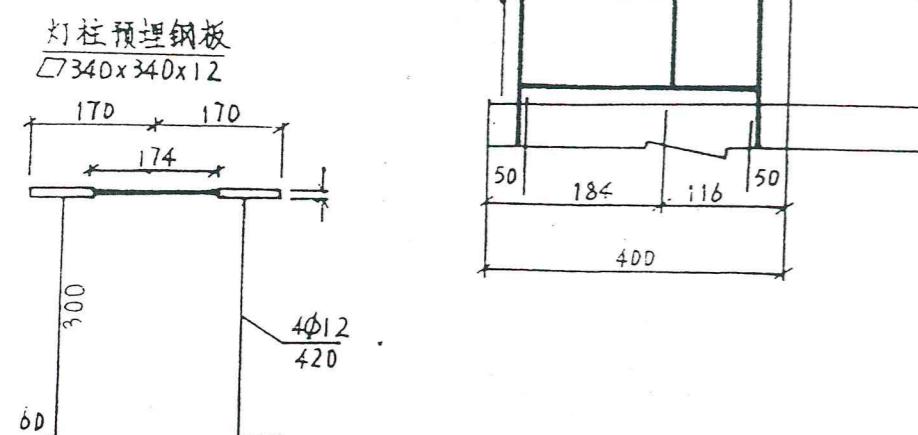

注:

1. 本图尺寸以毫米计。
2. 护栏中预埋孔道按此图布置。
3. 路灯预埋件见电器设计图。
4. 接线盒钢板，灯柱预埋钢板和扶手支撑预埋件在数量表中未计。
5. 接线盒外护栏作适当调整，接线盒用 4mm 钢板焊接成型后，盒下开启，底部铁栓联结钢板涂防锈漆两道。
6. 此图适用于 0—42 号墩。
7. 此图工程比例为 1:10。

竣工图