


立面 I

40号混凝土


平面 I

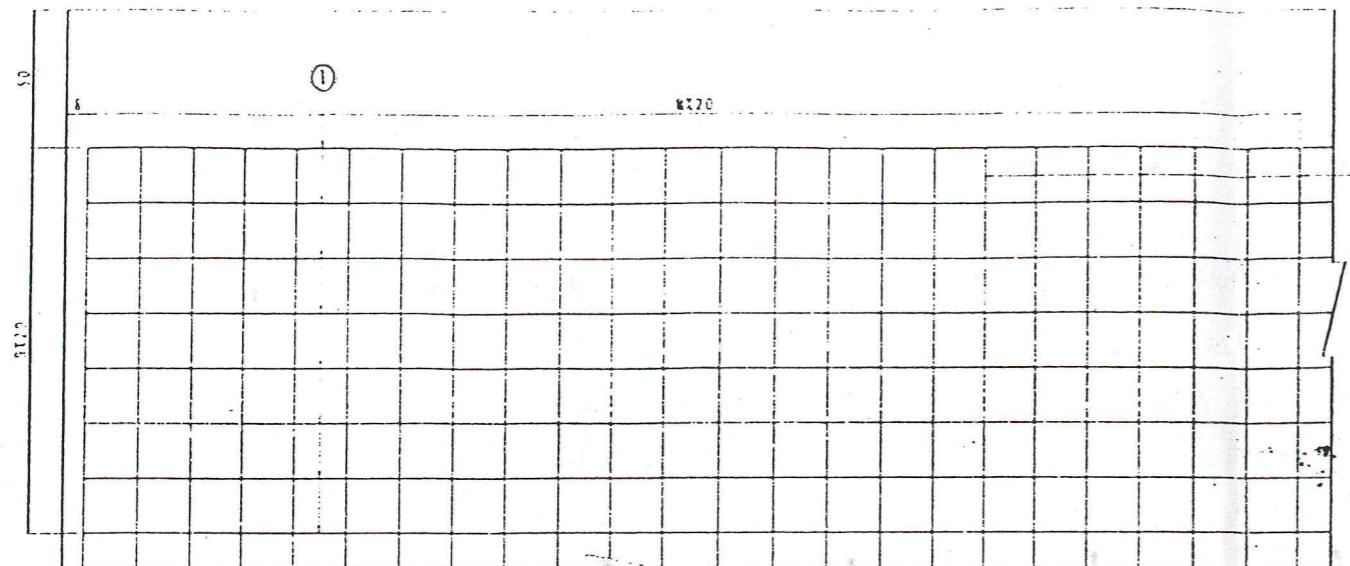

立面 II

40号混凝土

平面 II

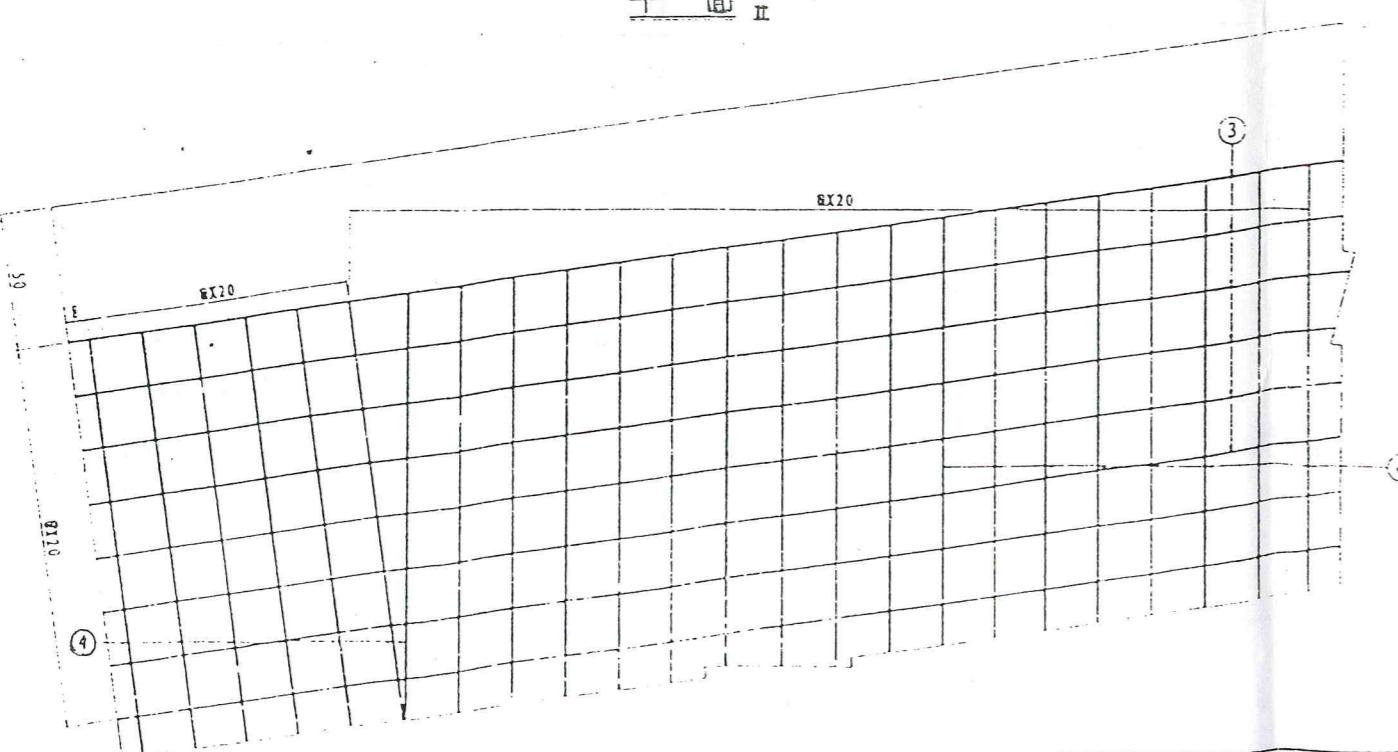

注:

1. 本图尺寸除钢筋直径以毫米计外，余均以厘米计。
2. 第Ⅰ种桥面铺装用于直线段空心板、T梁及主桥。
第Ⅱ种桥面铺装用于曲线段空心板和T梁。
3. N1和N3钢筋平行于设计线，距设计线50厘米。
4. 全桥桥面铺装中钢筋165.8吨，40号混凝土6135.8m³。
5. 比例1:20。
6. 采用切纹的方法做面层。

竣工图