



防撞护栏顶面扶手支撑架预埋钢板构造图

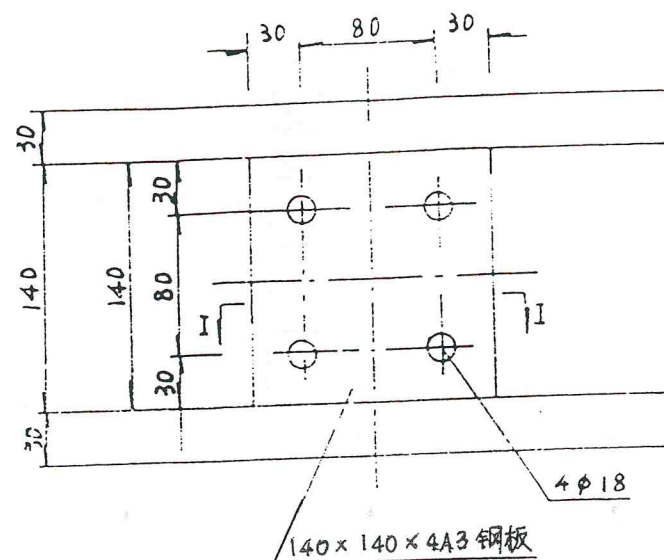

预埋钢板位置平面图

注:

1. 本图尺寸以毫米计。
2. 不锈钢六角螺母安装扶手支撑架时, 卸掉作固定支撑架用, 并放置 $\phi 16$ 弹簧垫圈 (GB886-66)。

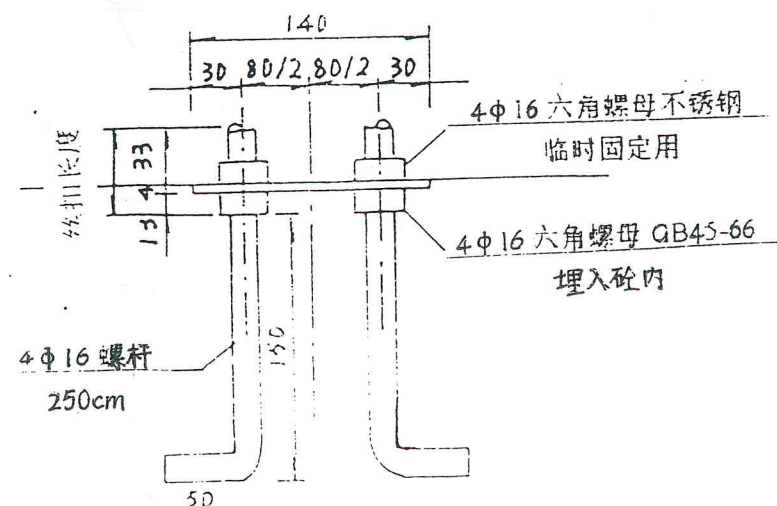

侧面图

竣工图