



伸缩装置平面图

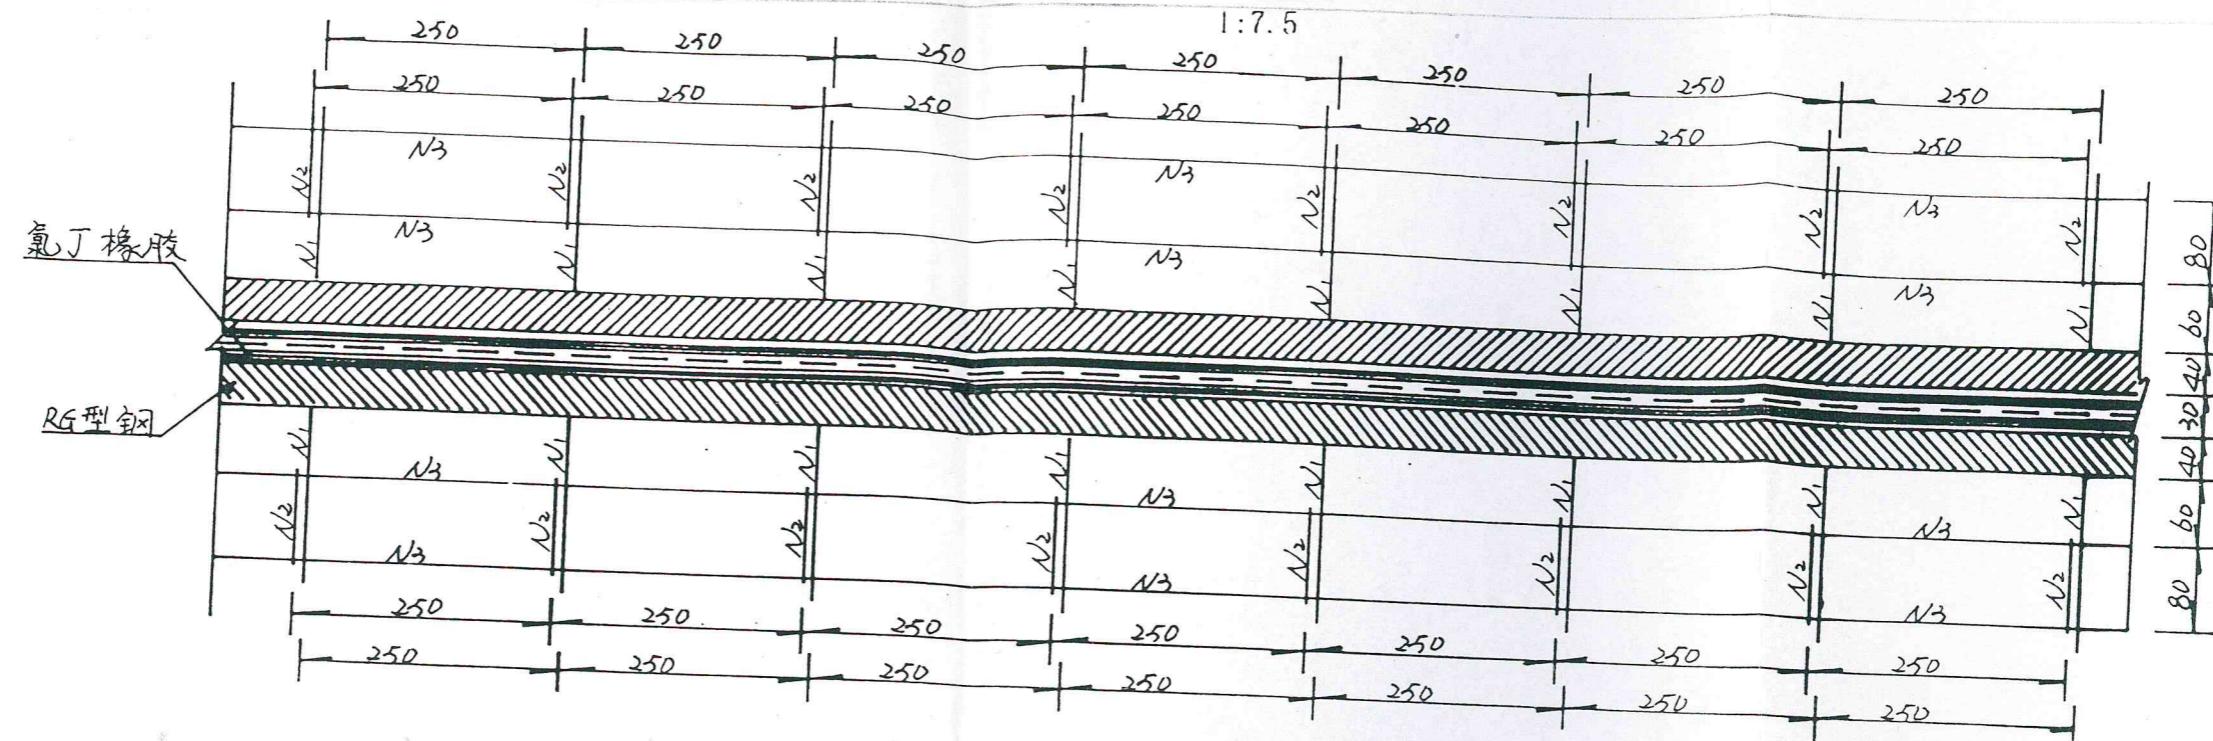


伸缩装置断面图

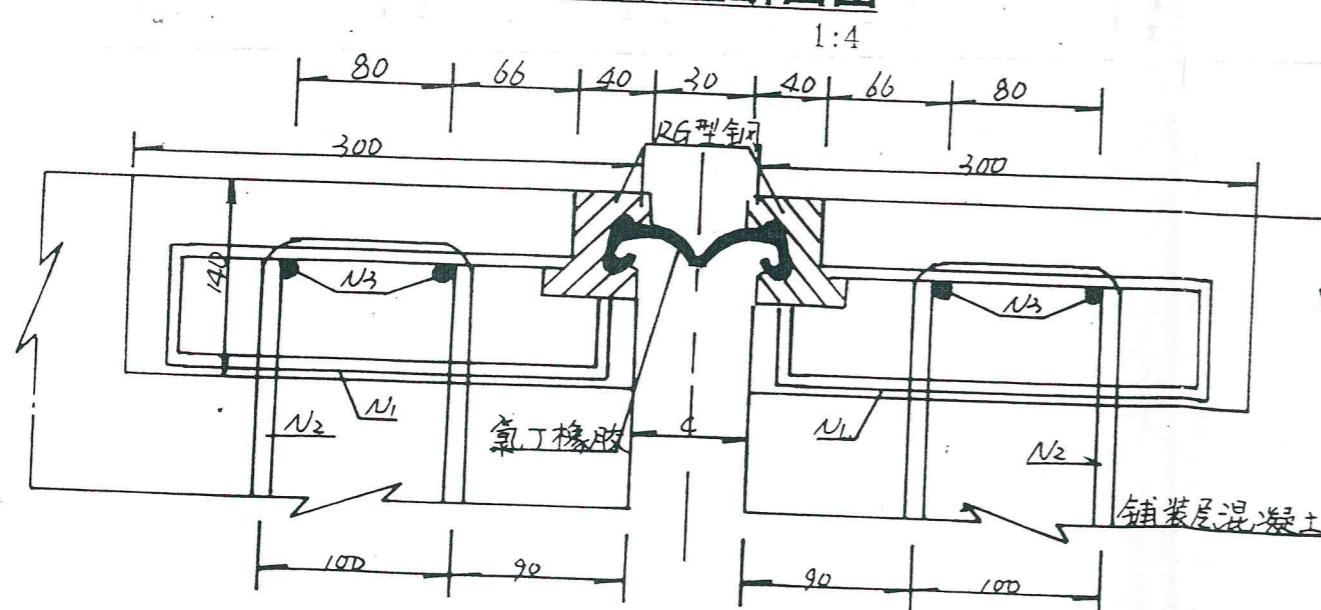

注:

1. 本图尺寸均以毫米为单位。
2. N1锚固钢筋应沿桥宽方向均匀焊接在异型钢梁上，在工厂制作完成。
3. N2钢筋为工地预埋钢筋，沿桥宽方向按250毫米间距布设预埋在空心板或桥台背墙上，位置从外侧护栏的内侧为基准布置。
4. N3钢筋为工地预备钢筋，待安装时埋设。
5. 混凝土预留槽内以C-40钢纤维混凝土填充捣实。

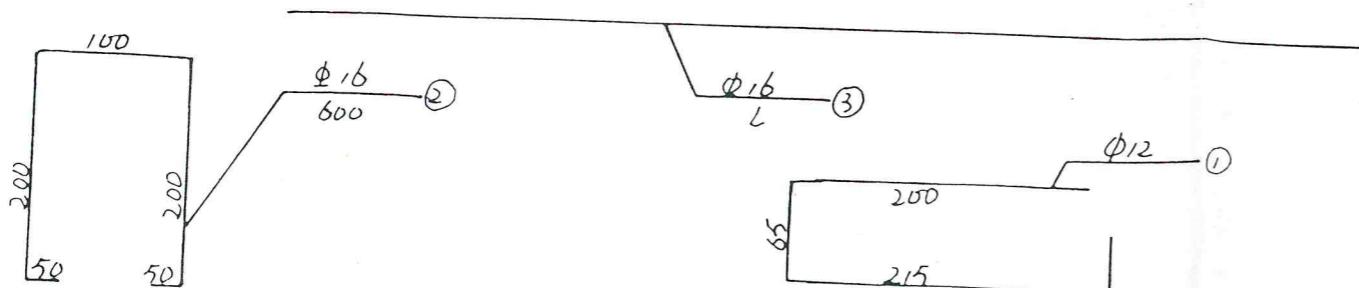

竣工图