



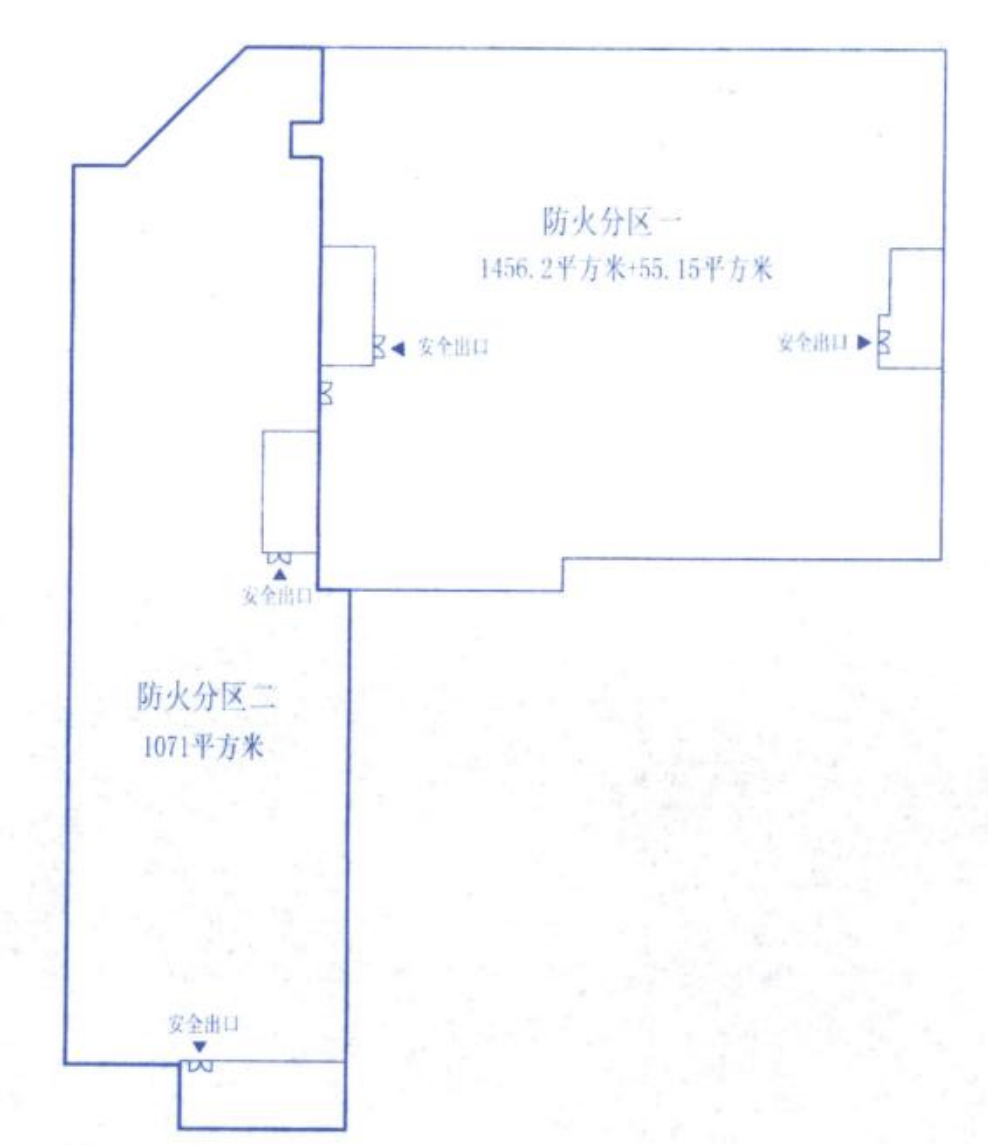


浙江展诚
建筑设计有限公司
ZHEJIANG ZHANCHENG ARCHITECTURAL
DESIGN CO., LTD

设计证书编号(甲级) A133012999
合作设计单位: CO-OPERATED UNIT

平面分区图 ZONE PLAN

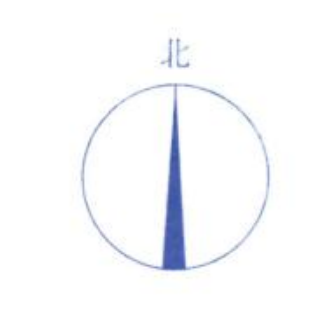

一层防火分区示意图

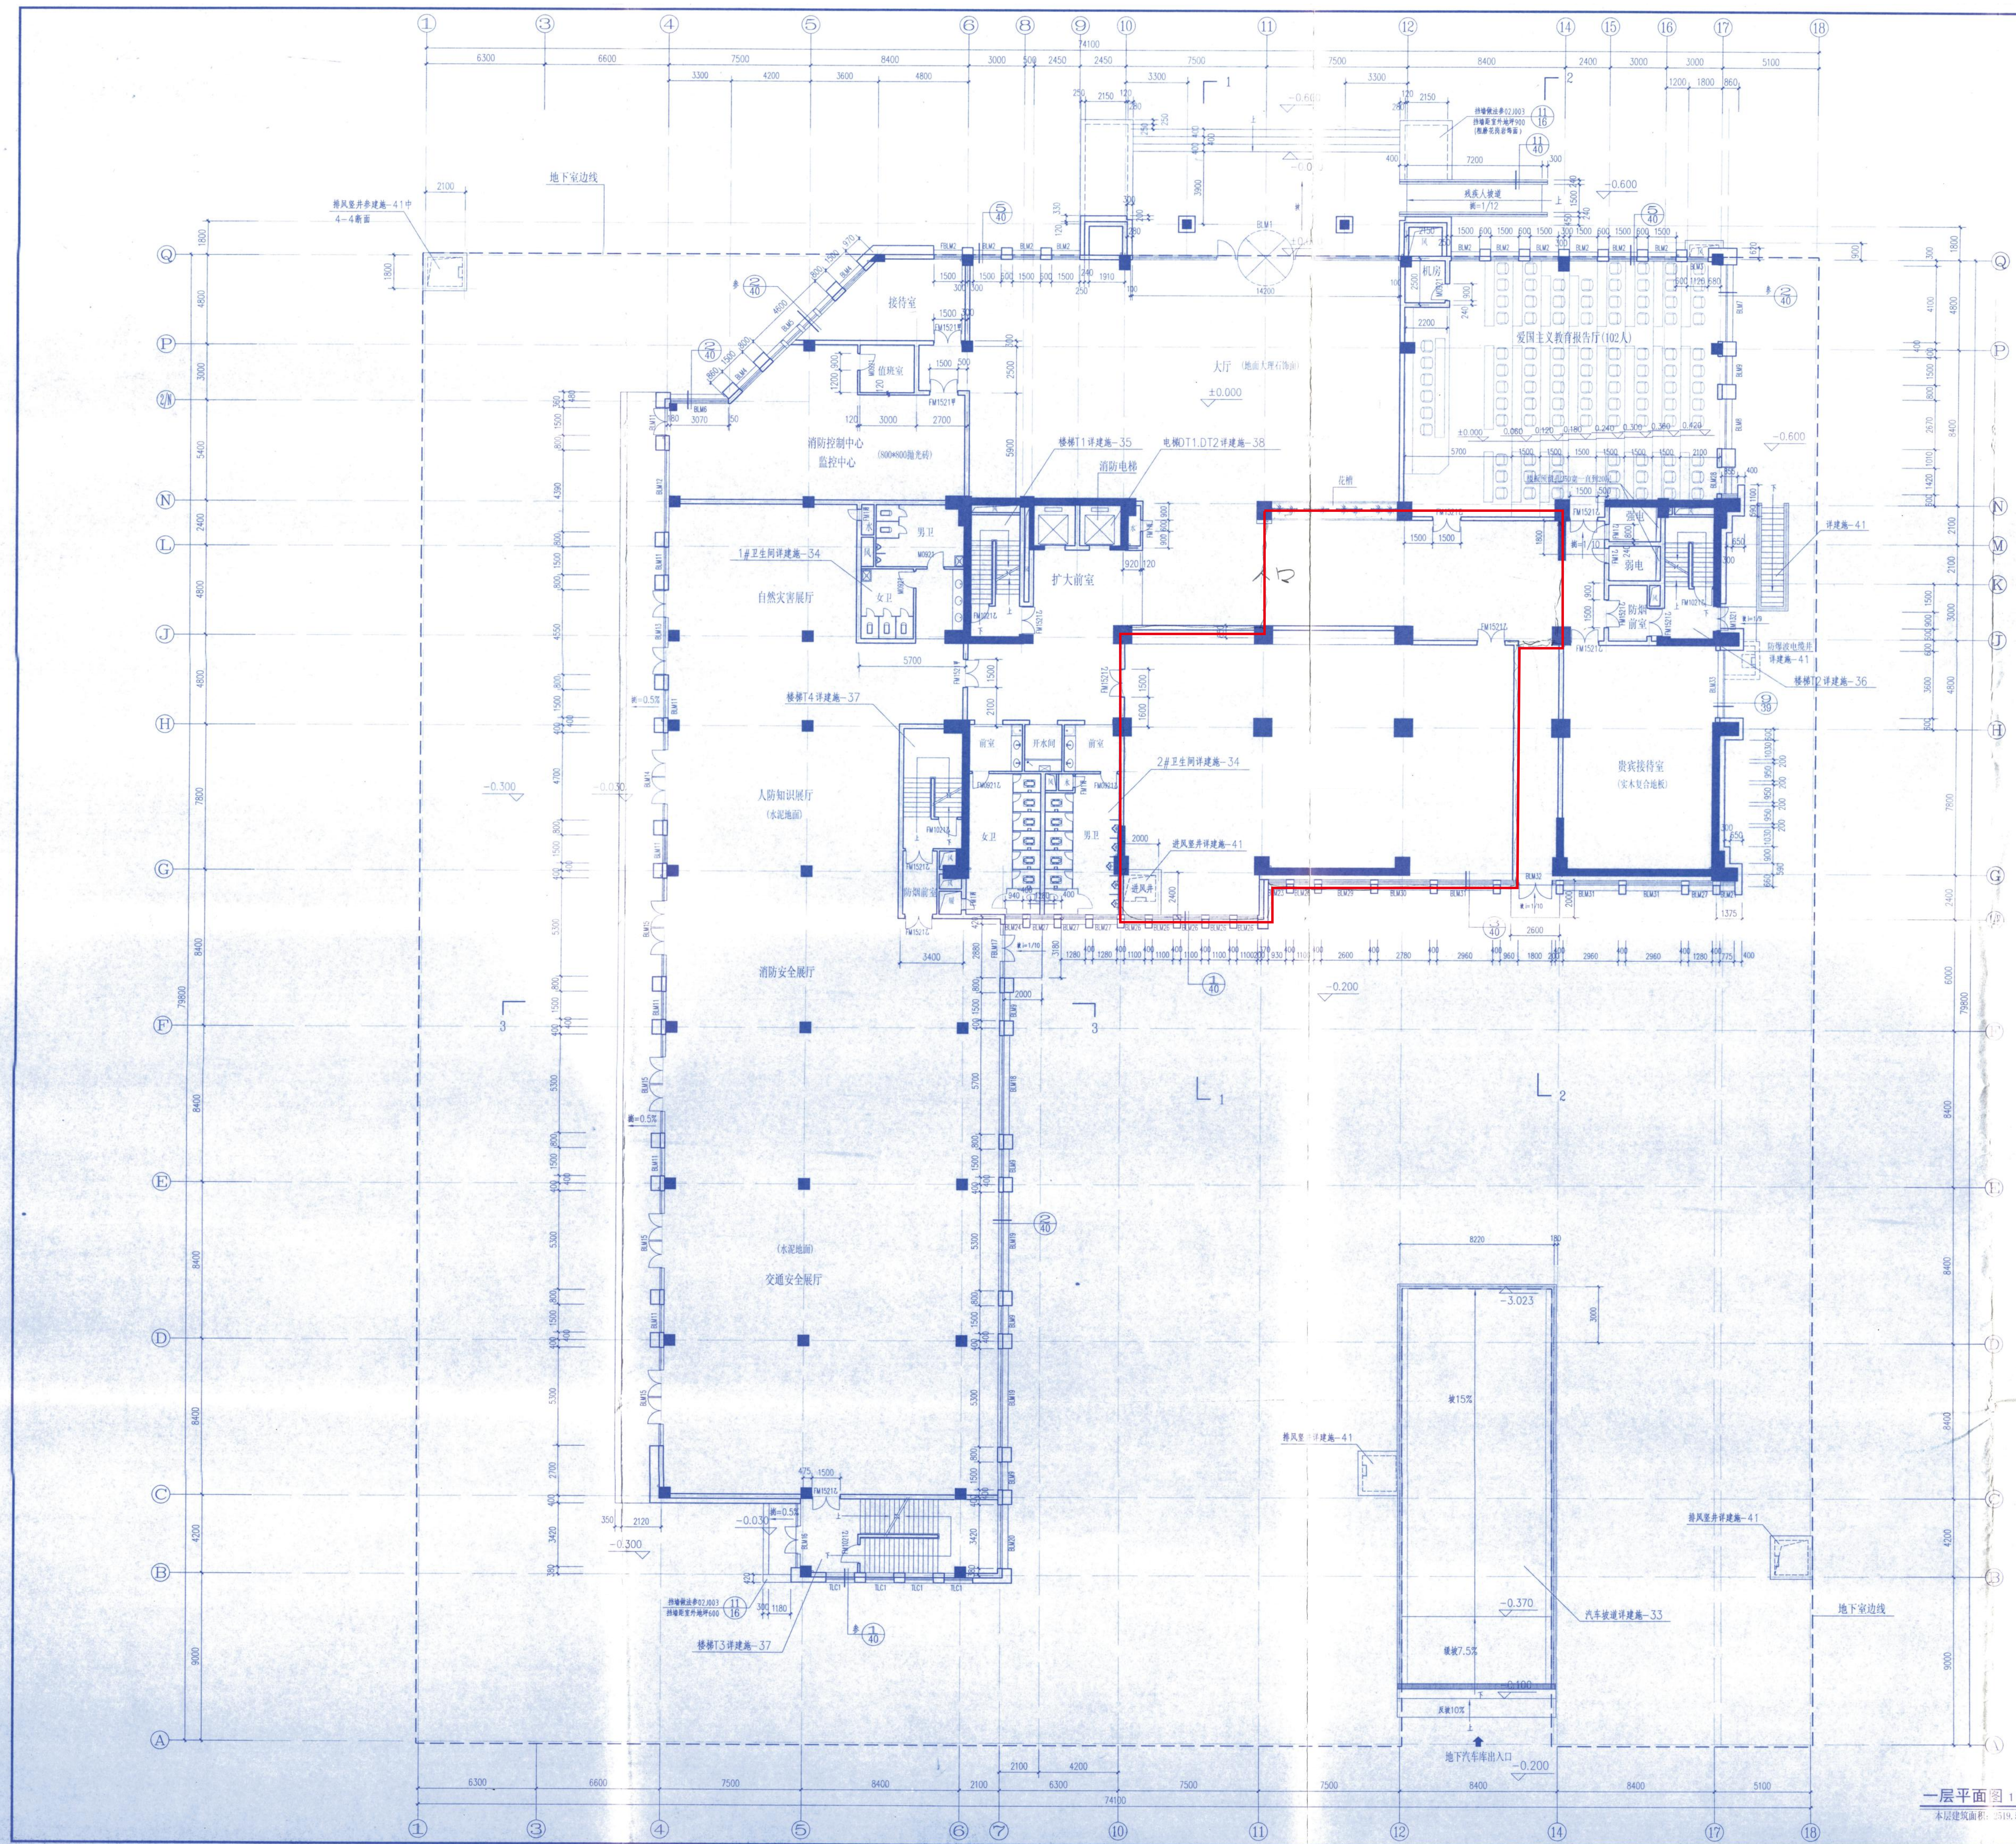

一层平面图 1:120
本层建筑面积: 3191.59m²

竣工图



浙江展诚
建筑设计有限公司

ZHEJIANG ZHANCHENG ARCHITECTURAL
DESIGN CO., LTD

设计证书编号(甲级) A133012099

合作设计单位: CO-OPERATED WITH

工程名称: ZJW PLAN

二层平面图 1:100

本层建筑面积: 2017.20㎡

注: 消防疏散走道、楼梯、其他为疏散通道


审核: [Signature]
 设计负责人: [Signature]
 设计日期: 2011.3
 设计单位: 浙江展诚建筑设计有限公司

项目负责人: [Signature]
 技术负责人: [Signature]
 审核单位: [Signature]

工程名称: PROJECT
 诸暨市0903工程和诸暨市国家综合档案馆工程
 项目名称: ITEM
 诸暨市0903工程和诸暨市国家综合档案馆工程
 图名: DRAWING TITLE
 二层平面图

工程号: PROJECT NO.
 日期: DATE
 未盖章无效

竣工图
 设计单位: 浙江展诚建筑设计有限公司
 审核人: [Signature]
 技术负责人: [Signature]
 审核单位: [Signature]

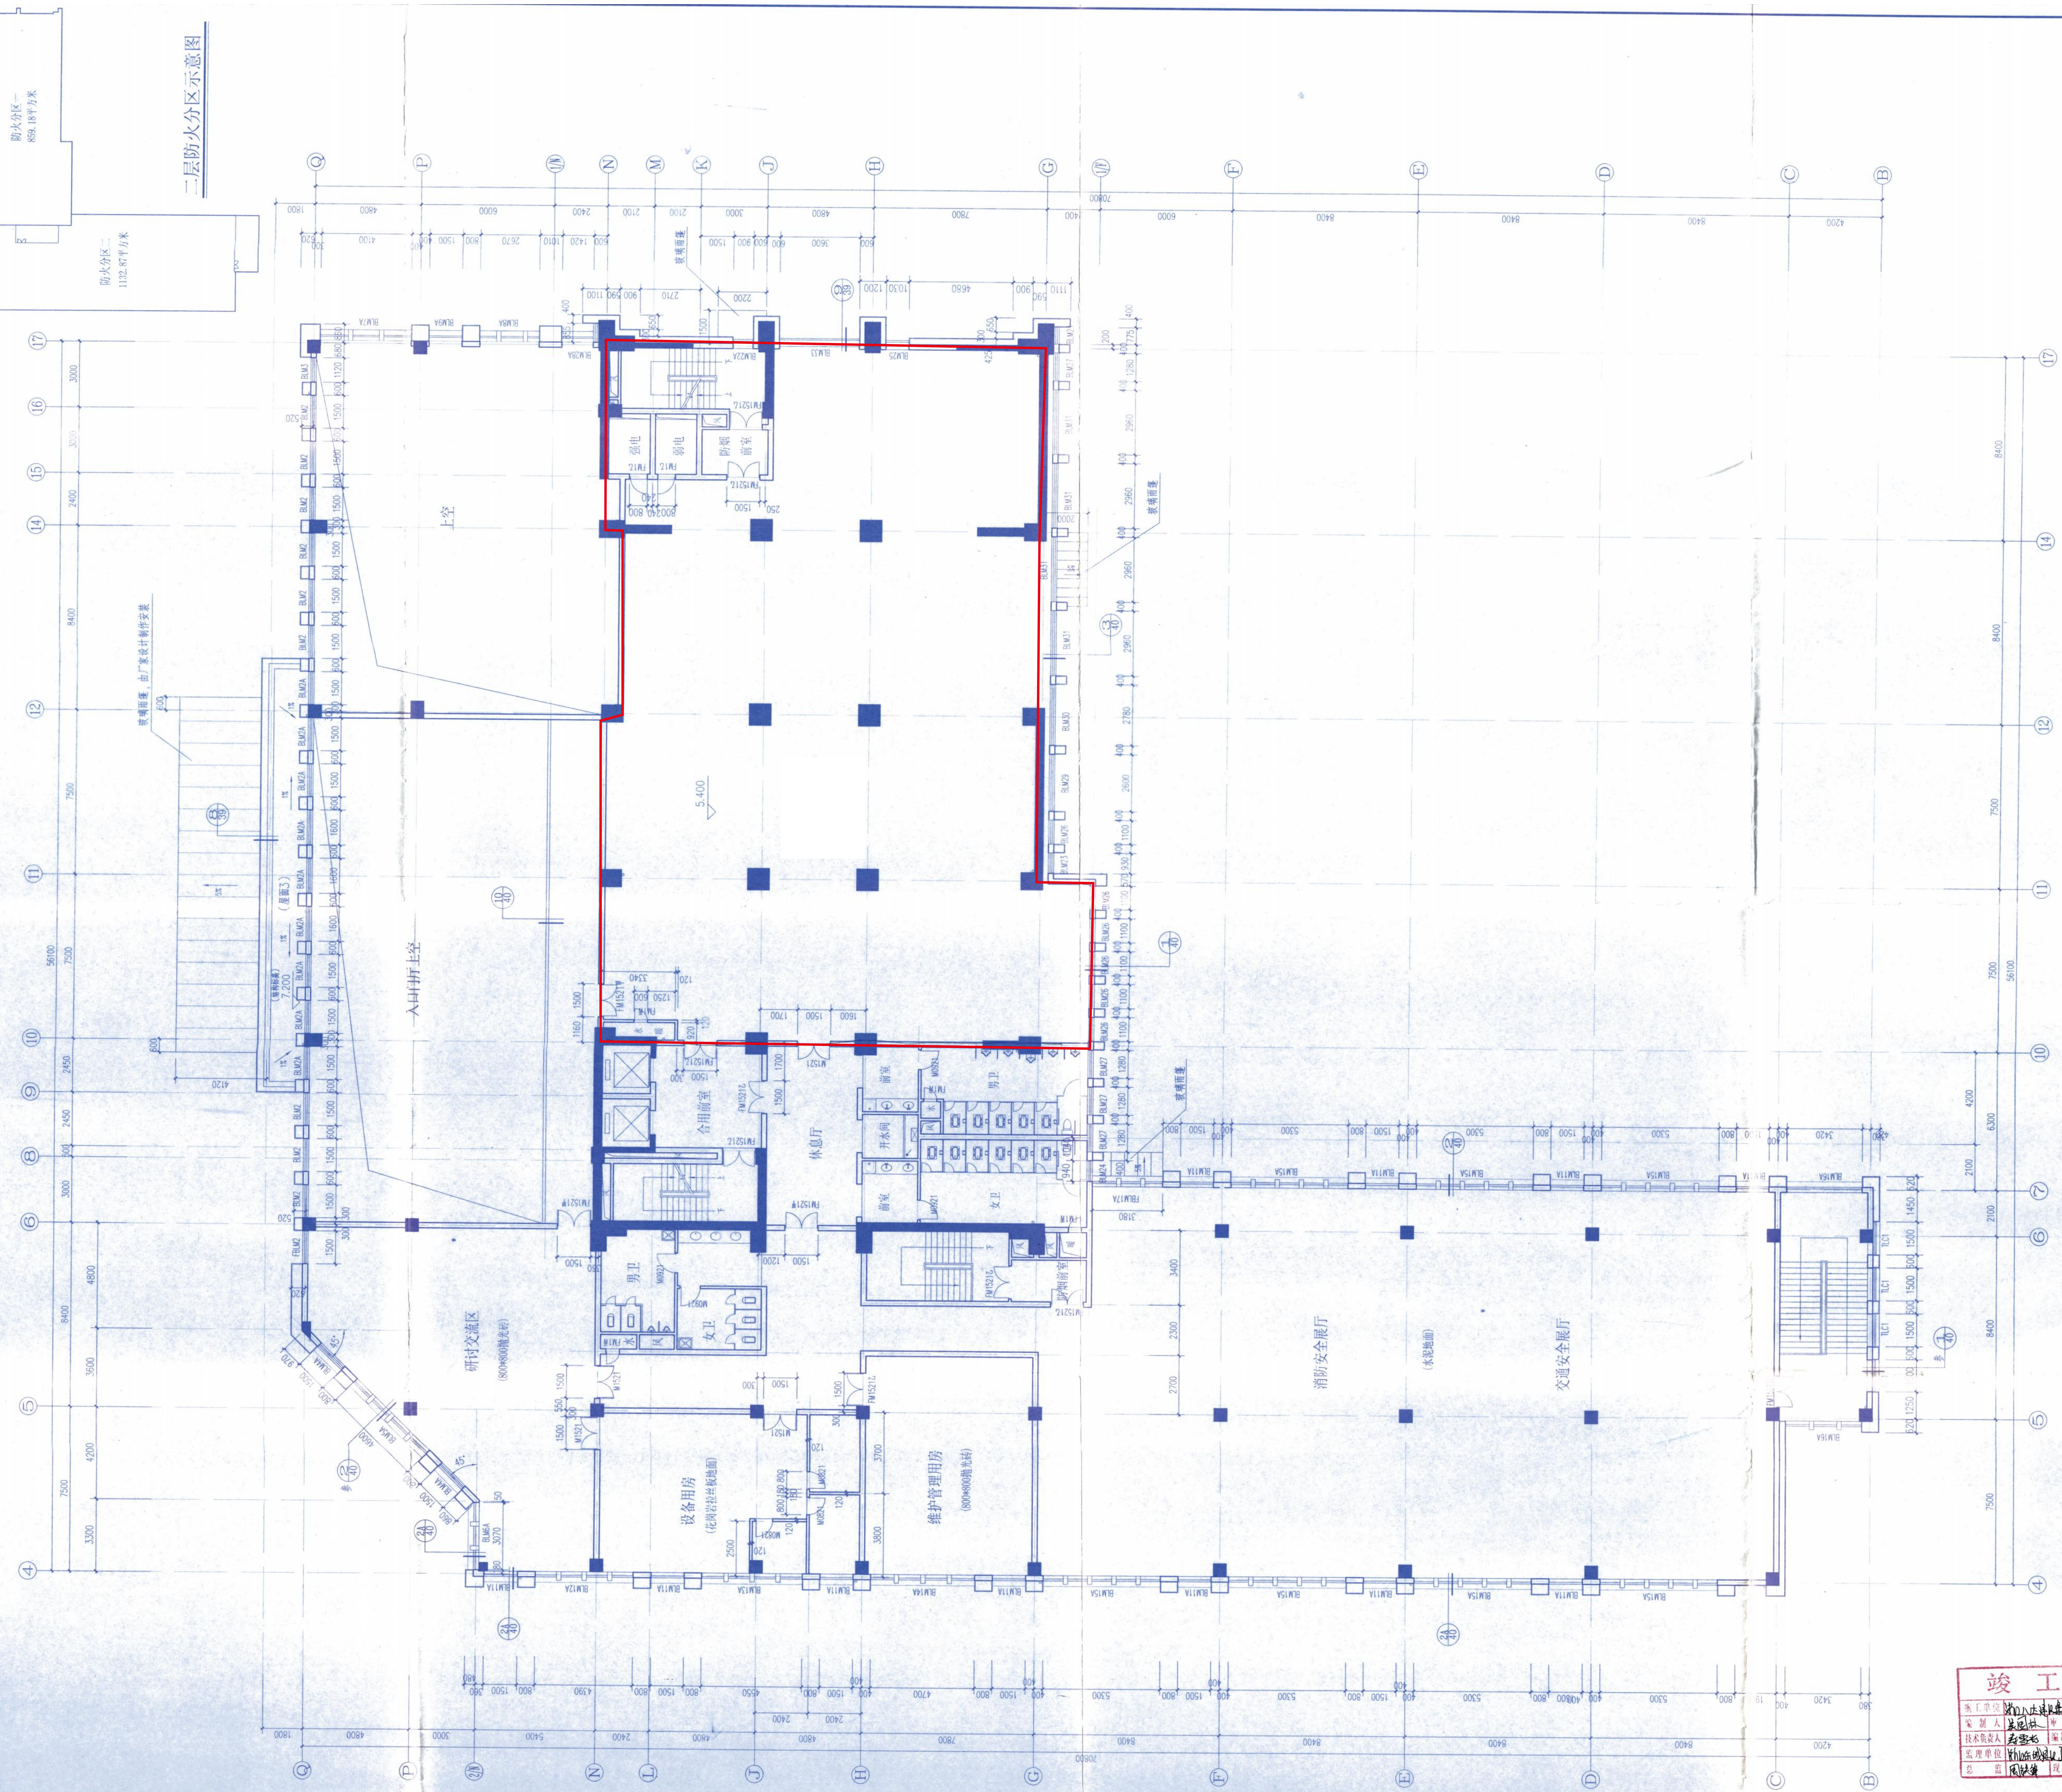




浙江展诚
建筑设计有限公司
ZHEJIANG ZHANCHENG ARCHITECTURAL
DESIGN CO., LTD

设计证书编号(甲级) A1133012009
合作设计单位: GD-OPERATED WITH

平面图名称: 302E PLAN

三层平面图 1:100
本层建筑面积: 962.22㎡

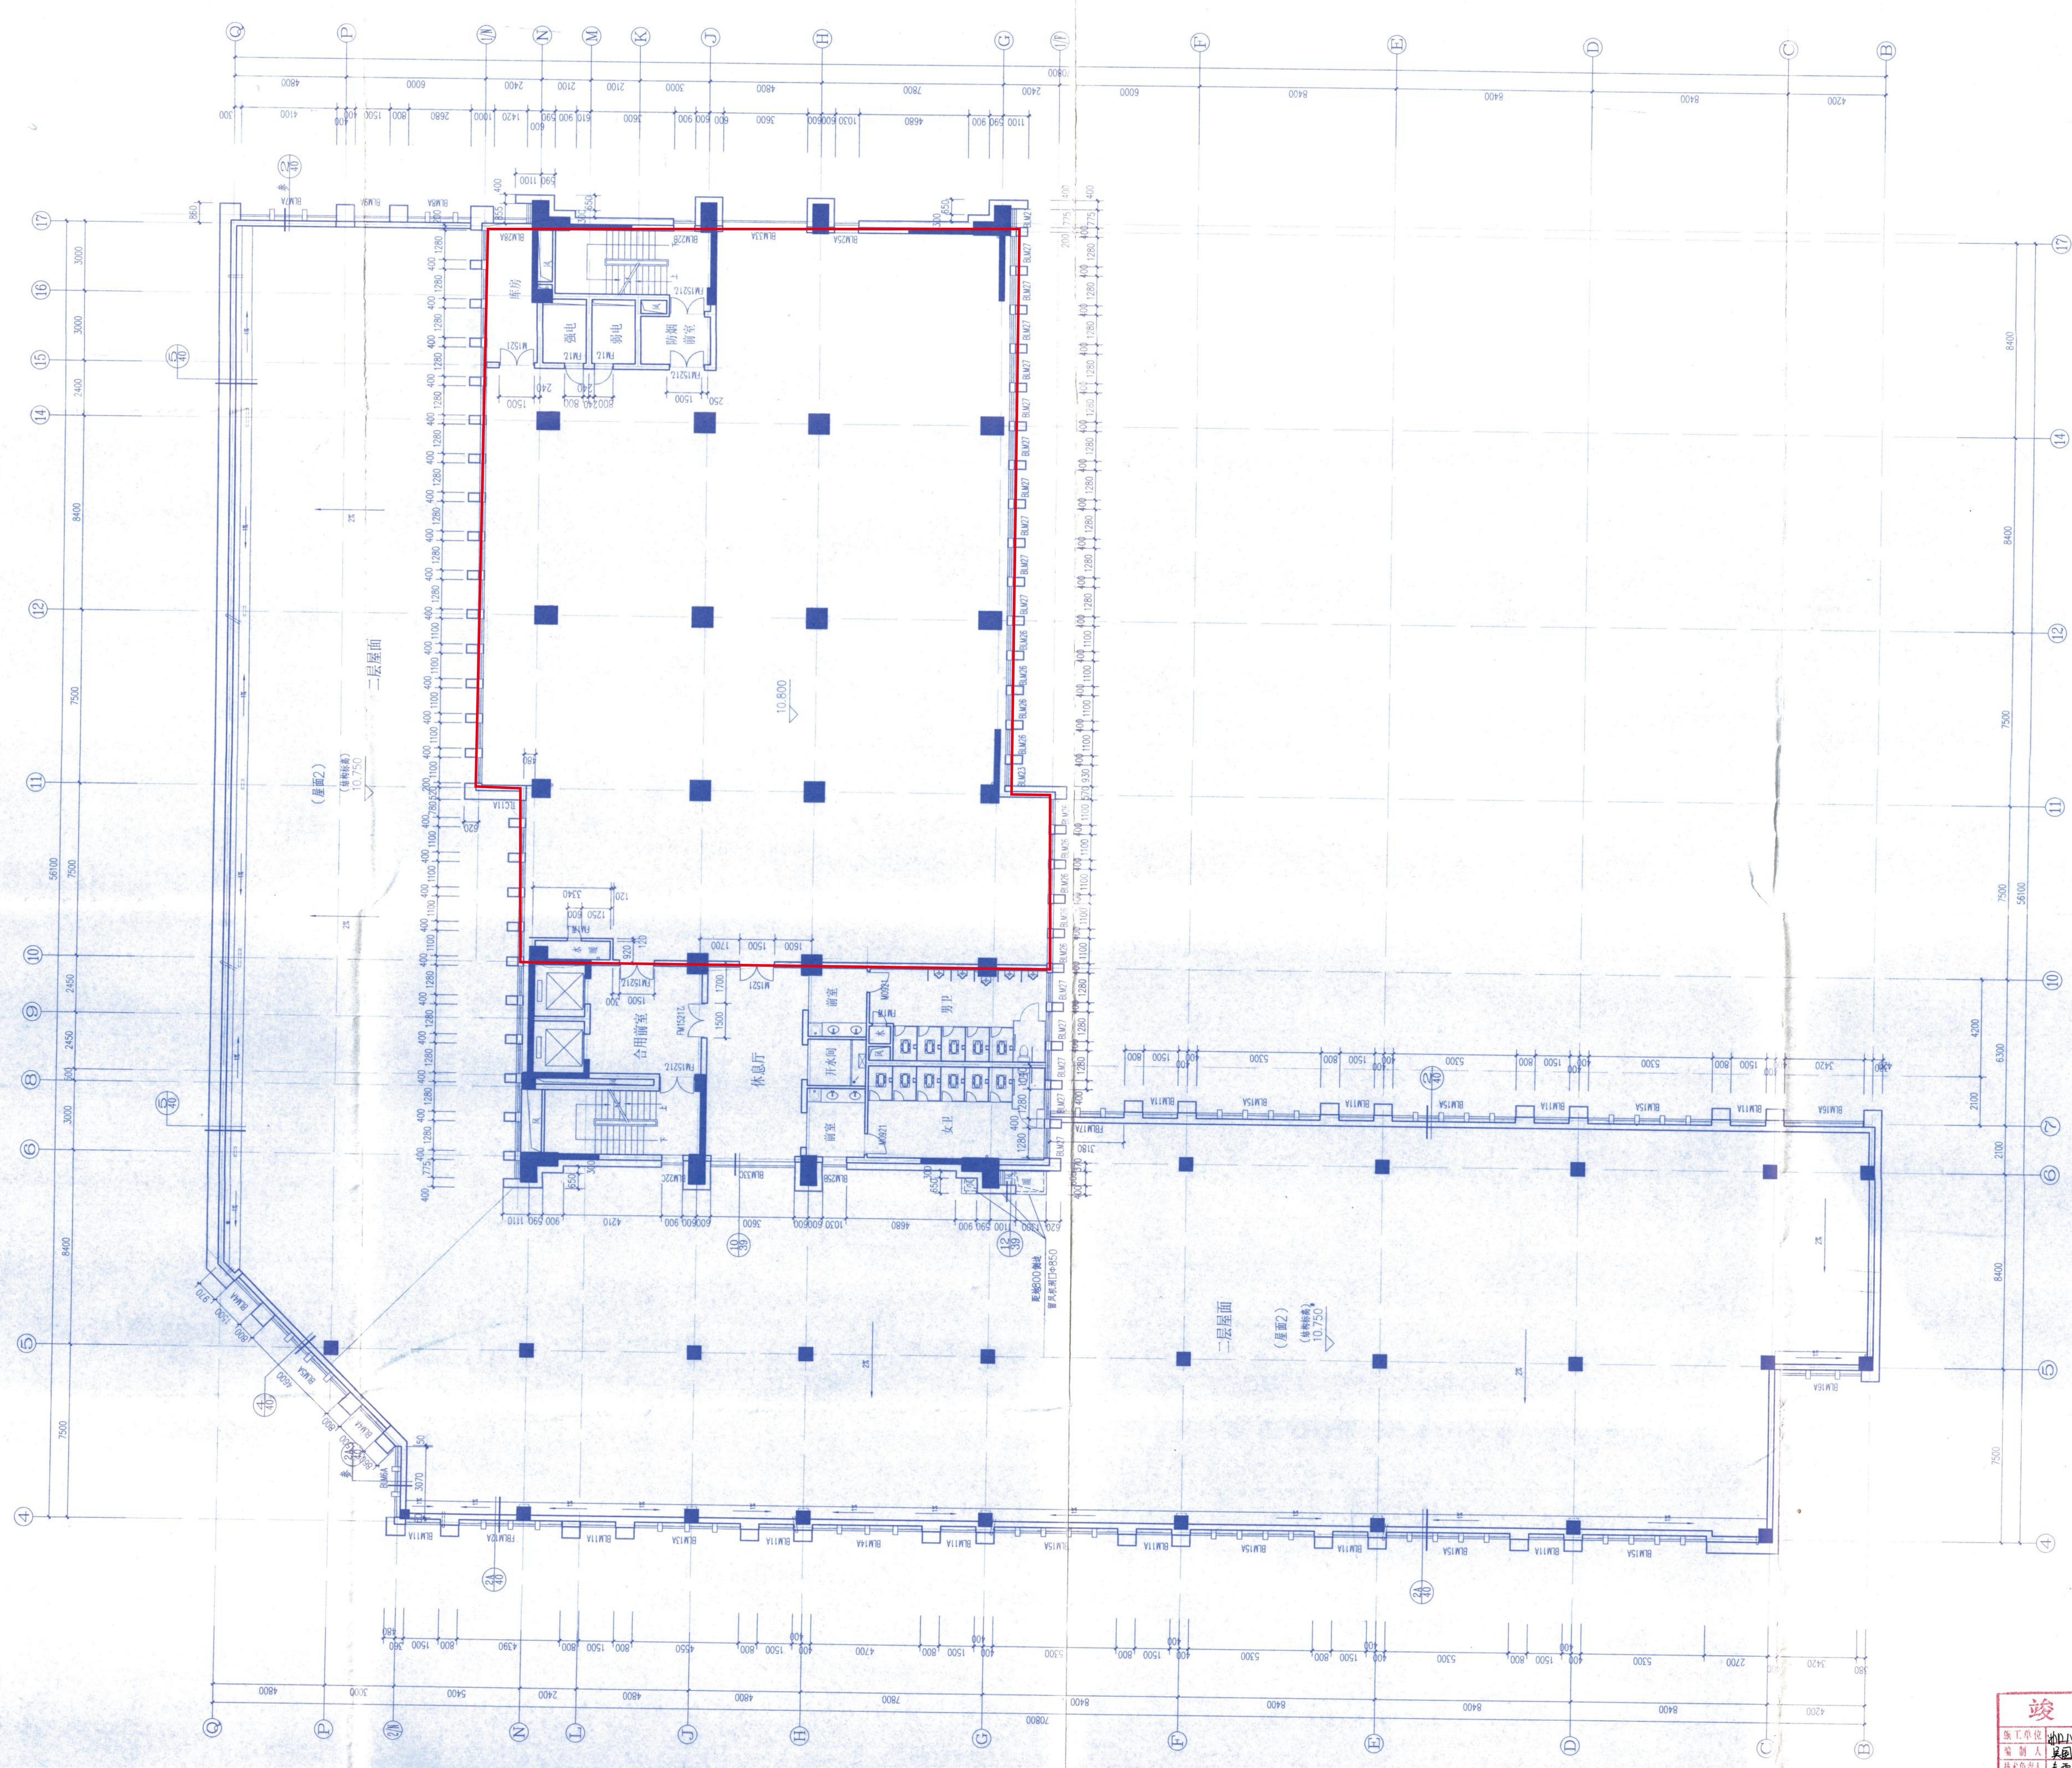

备注: REMARKS

审核	REVIEWED FOR ISSUE BY
审核	REVIEWED BY
设计总负责	DESIGN RESPONSIBLE BY
专业负责	SPECIALIST RESPONSIBLE BY
校核	CHECKED BY
设计	DESIGNED BY
制图	DRAWN BY
校对	CHECKED BY
出图	STAMP

竣工图
竣工日期: 2011.3.30
设计人: 吴国林
技术负责人: 吴国林
审核人: 吴国林
审核日期: 2011.3.30

工程名称	PROJECT	诸暨市0903工程和诸暨市国家综合档案馆工程
项目名称	ITEM	诸暨市0903工程和诸暨市国家综合档案馆工程
图名	DRAWING TITLE	三层平面图
工程号	PROJECT NO.	42-2010004-01
图号	DRAWING NO.	302E
日期	DATE	2011.3