




拆除主要工程量

序号	项目名称	体积 (m ³)
01	门库混凝土基础	7.92
02	砖砌墙体	16.54
03	花坛挖除绿化土	12.49
04	钢筋混凝土盖板	2.7
05	花坛挖除换填戈壁料	9.37
06	花坛青石路沿石拆除: m	12.02m
07	花坛、门库c30混凝土地面恢复	7.08
08	原损坏伸缩门拆除	12m

丝路小学原大门拆除

1、
说明:

图中尺寸均以毫米为单位。

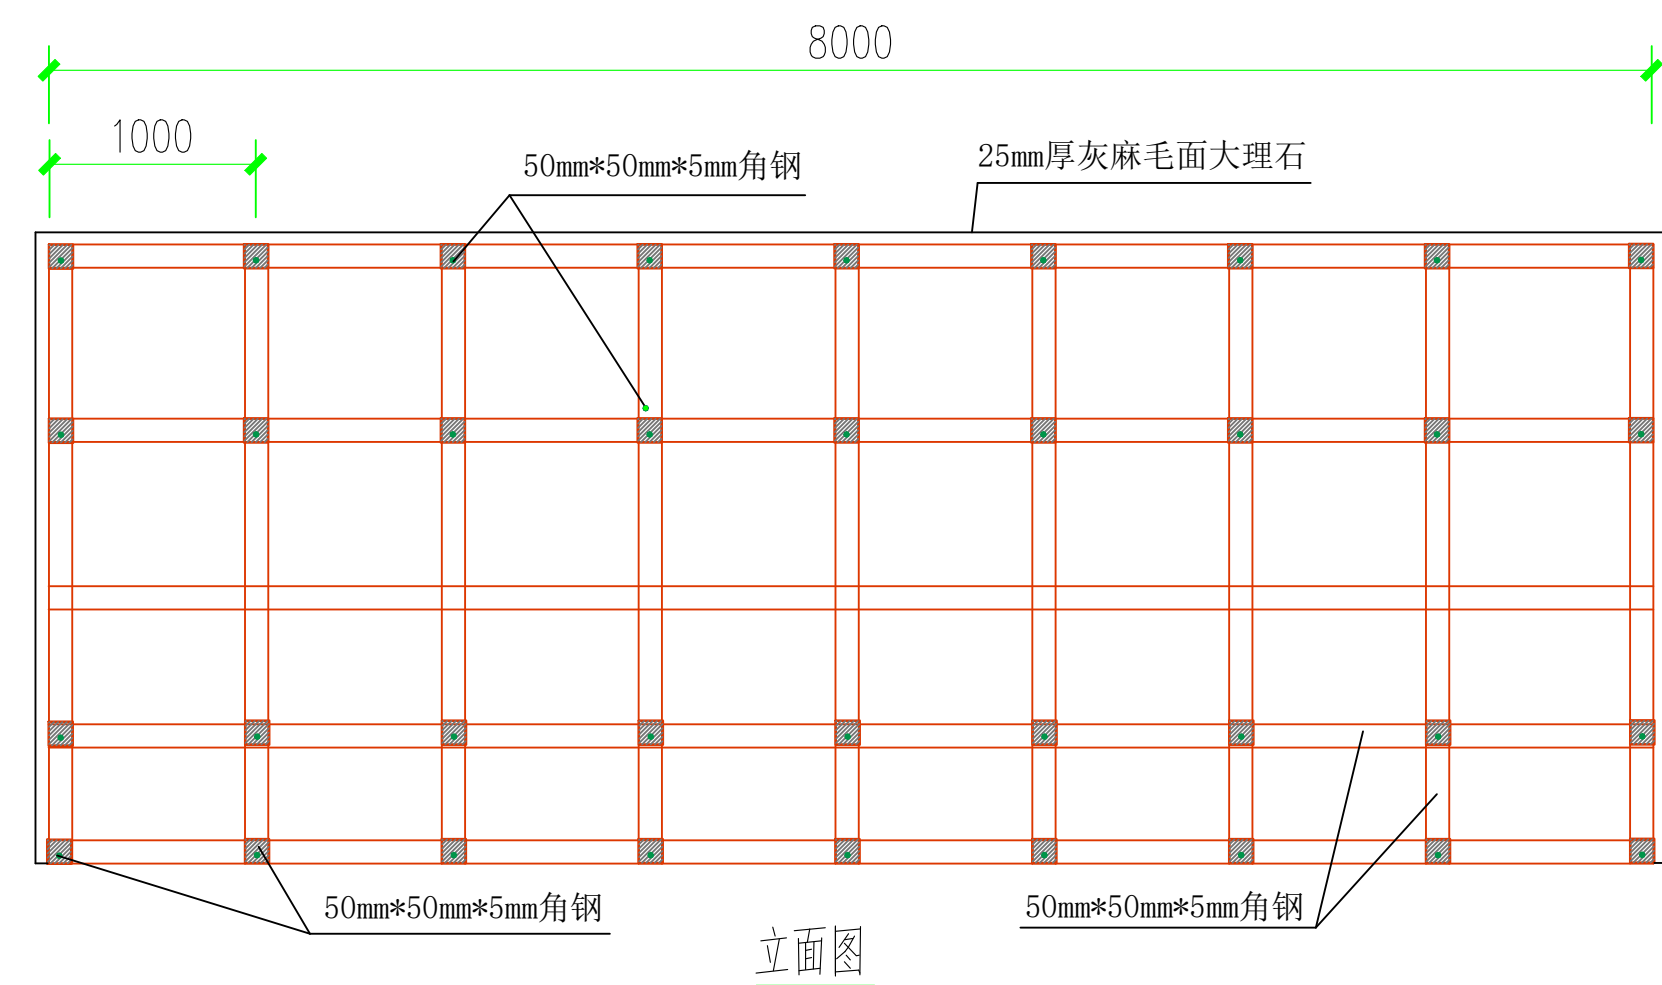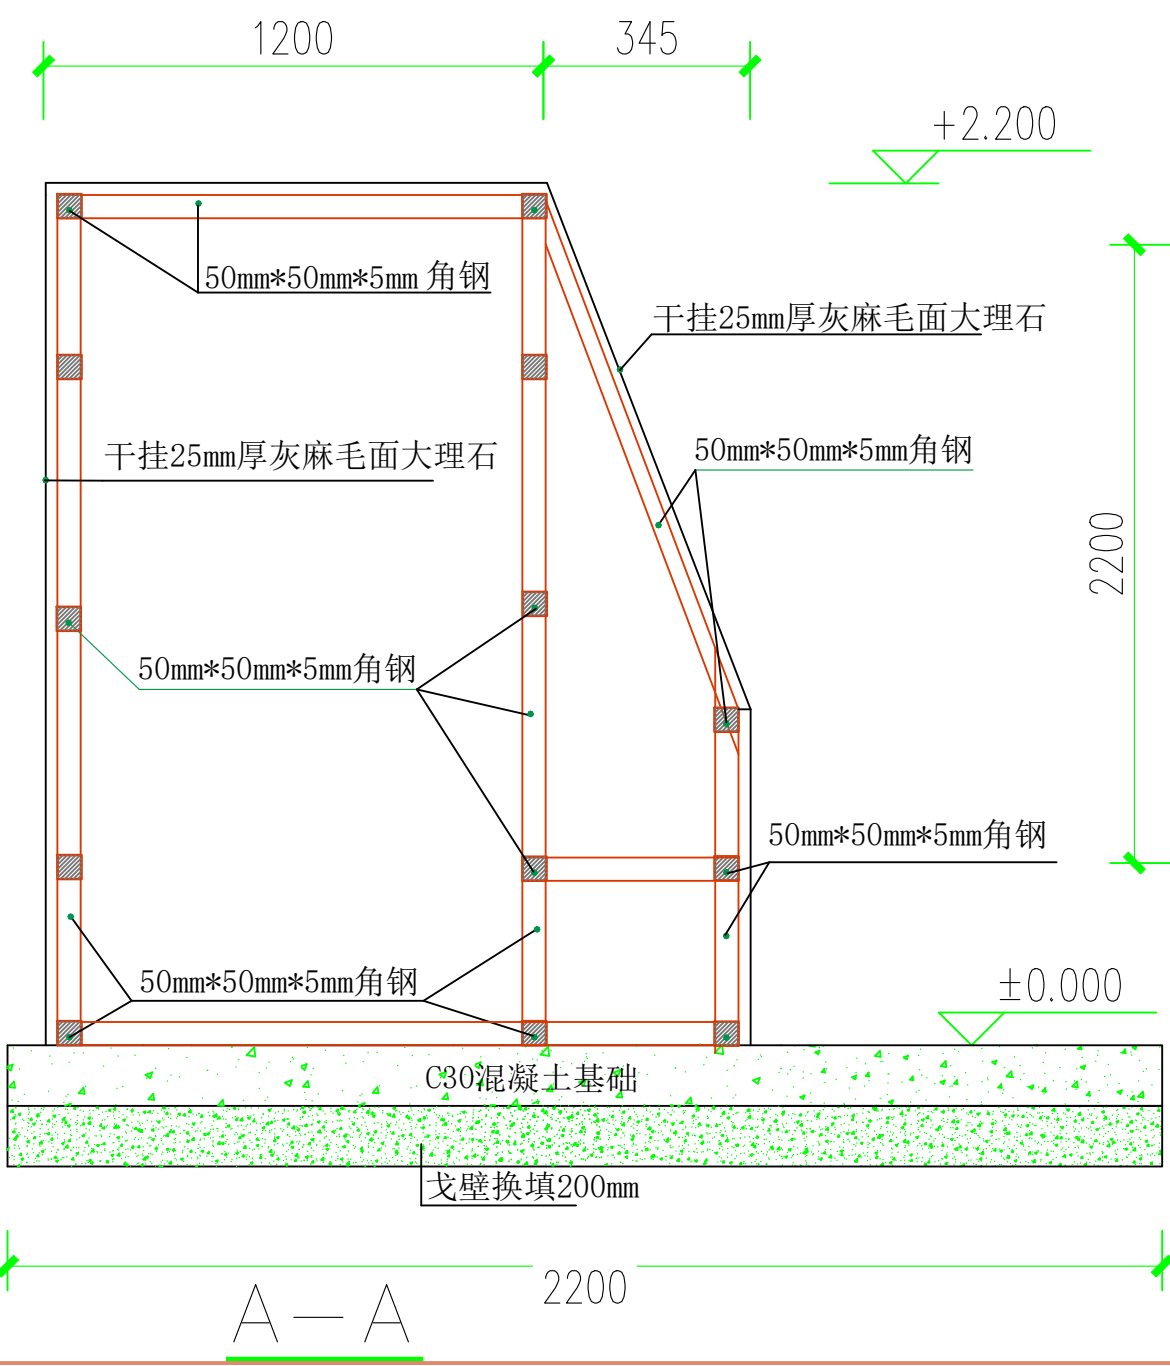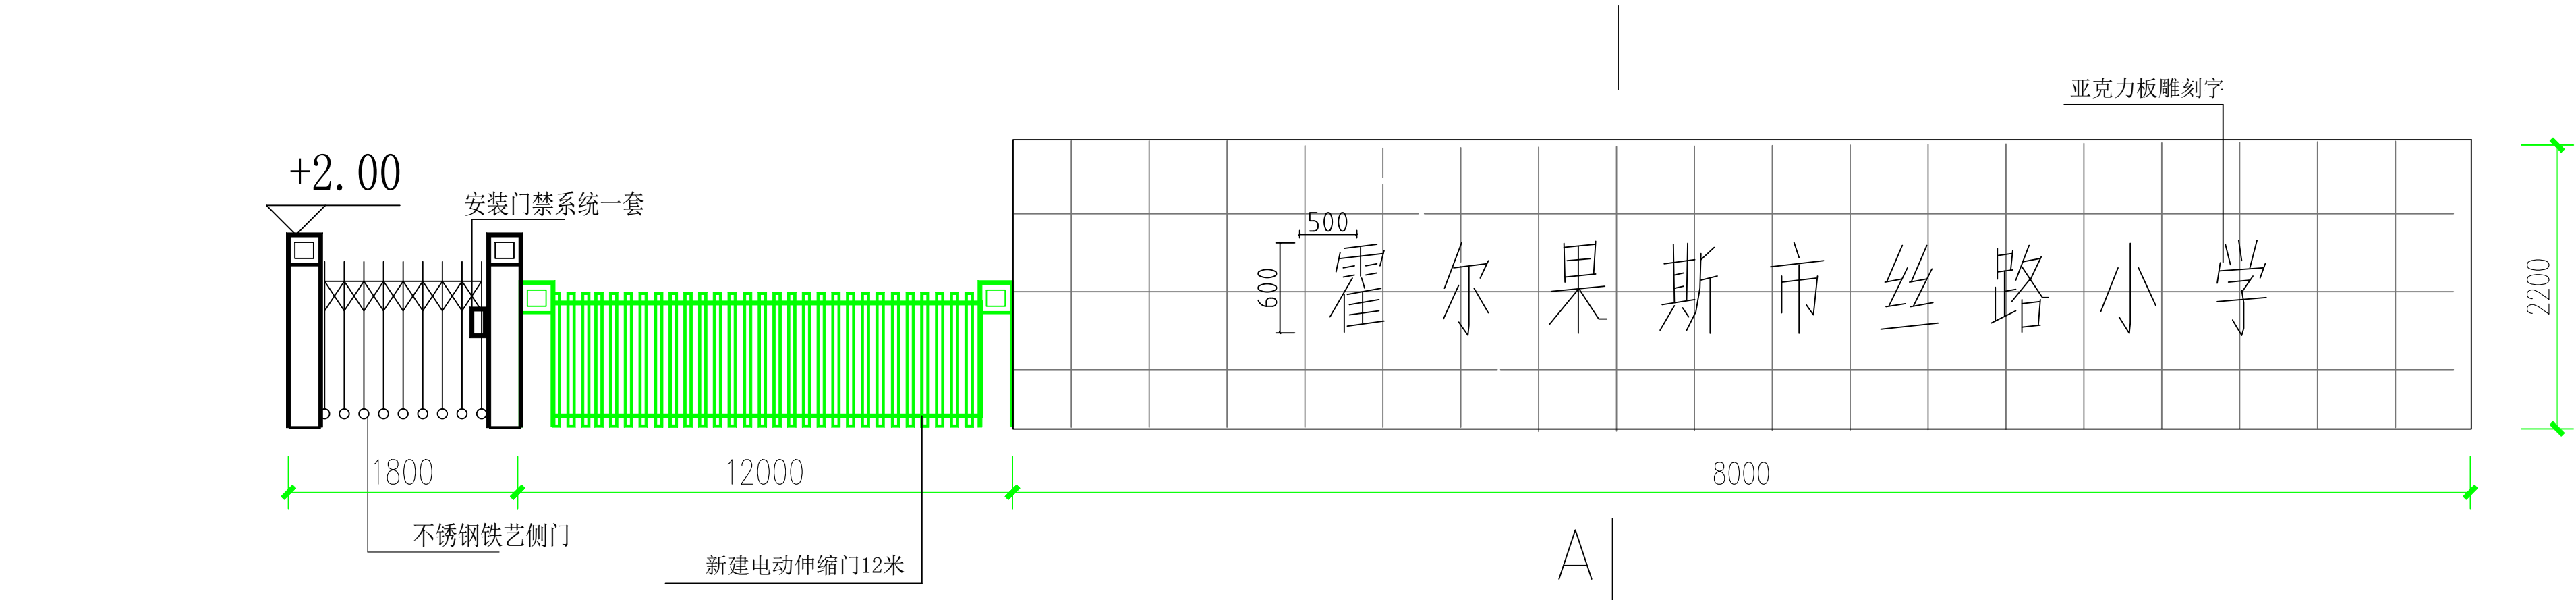

丝路小学新建大门竣工图

说明：
图中尺寸均以毫米为单位。

安装主要工程量

序号	项目名称	面积 (m ²)
01	304不锈钢铁艺侧门	3.6m ²
02	新建电动伸缩门	12m
03	门禁系统(无人脸识别)	1套
04	亚克力板雕刻字	8个