



A区外网平面 1:100

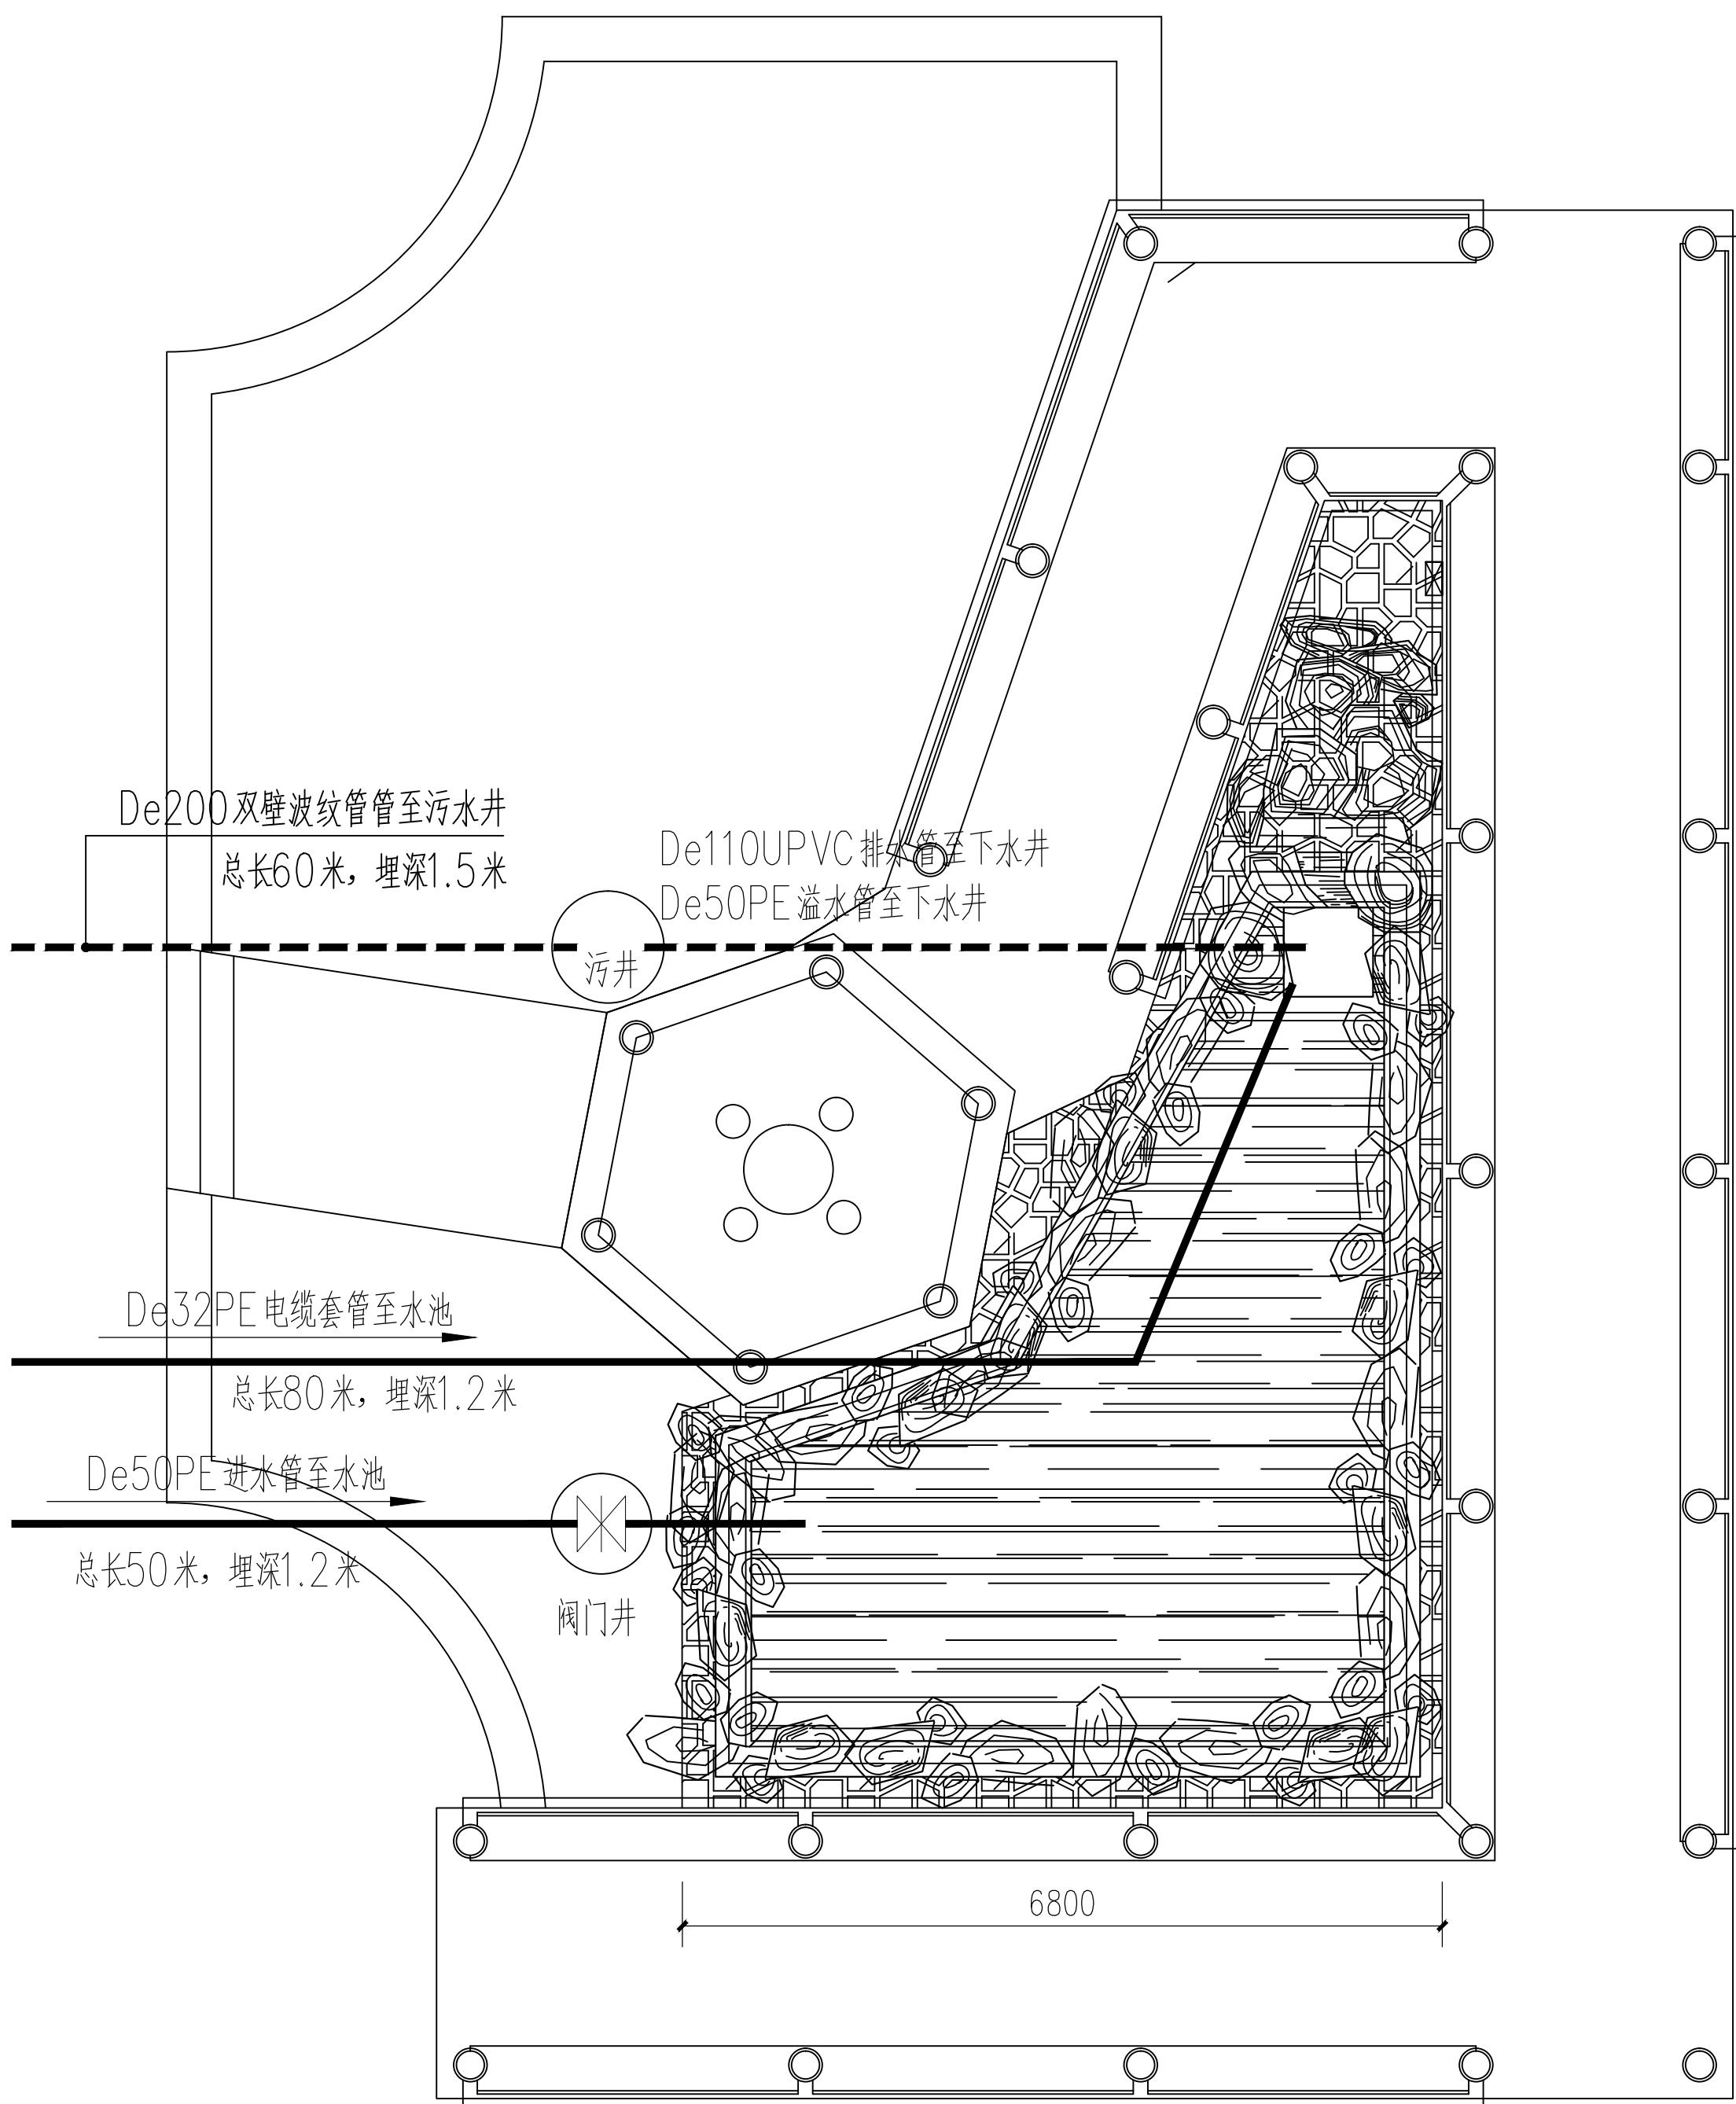

B区外网平面 1:100

版权声明 Copyright 2018.08

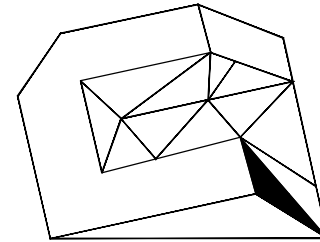

浙江城市空间
建筑规划设计院有限公司

ZHEJIANG CITY SPACE
ARCHITECTURE & PLANNING DESIGN INSTITUTE CO.LTD
杭州市西湖区天目山路51号富欣大厦9楼 邮编310030
TEL:0571-28270699 FAX:0571-28270696

| | |
|-----------|------------------------|
| 设计证书 | 证书编号 |
| 建筑工程甲级 | A133004339 |
| 风景园林甲级 | A133004339 |
| 水利丙级、市政乙级 | A233004336 |
| 城市规划设计 | 甲[建]城规编(161388) |
| 版本变更记录 | VERSION CHANGE HISTORY |
| 修改次数 | 修改内容 |
| 1 | |
| 2 | |

| | | | |
|---------------------------|---------|--------|--|
| 备注 | REMARKS | | |
| 类别 | 姓名 | 签名 | |
| CATEGORY | NAME | SIGNED | |
| 审定 | 庄翀 | | |
| AUTHORIZED FOR ISSUE BY | | | |
| 审核 | 方家耀 | | |
| REVIEWED BY | | | |
| 设计总负责 | 王飞麟 | | |
| PROJECT DIRECTOR | | | |
| 专业负责 | 方家耀 | | |
| DISCIPLINE RESPONSIBLE BY | | | |
| 校对 | 高阿丹 | | |
| CHECKED BY | | | |
| 设计计算 | | | |
| DESIGNED BY | | | |
| 制图 | | | |
| DRAWN BY | | | |

| | | | |
|--------------|----------------|-------------|--|
| 专业会签 | JOINT CHECK UP | | |
| 建筑 | | 结构 | |
| ARCHITECTURE | | CONSTR | |
| 给排水 | | 电气 | |
| WATER | | ELECTRICITY | |
| 暖通 | | 景观 | |
| HWAC.SYS | | LANDSCAPE | |

| | | | |
|------|---------------------|--|--|
| 执业签章 | CERTIFIED SIGNATURE | | |
| | | | |
| | | | |
| | | | |

| | | | |
|------|----------------|--|--|
| 出图签章 | PLOT SIGNATURE | | |
| | | | |
| | | | |
| | | | |

| | | | |
|------|-------------------|--|--|
| 建设单位 | CONSTRUCTION UNIT | | |
| | 霍尔果斯市教育局 | | |

| | | | |
|------|------------------|--|--|
| 项目名称 | PROJECT NAME | | |
| | 霍尔果斯市中小学校容校貌提升项目 | | |

| | | | |
|------|---------------|------------|--|
| 子项名称 | ITEM NAME | 丝路小学 | |
| 图名 | DRAWING TITLE | 假山、水系驳岸平面图 | |

| | | | |
|--------------|----------------|------------|---------|
| 工程编号 | PROJECT NUMBER | | |
| 设计阶段 | 竣工图 | 比例 | |
| DESIGN PHASE | | PROPORTION | |
| 图号 | LD1-02 | 出图日期 | 2023-03 |
| DRAWING NO. | | DATE | |

未盖出图签章本图纸无效