



假山、水系驳岸A平面 1:100

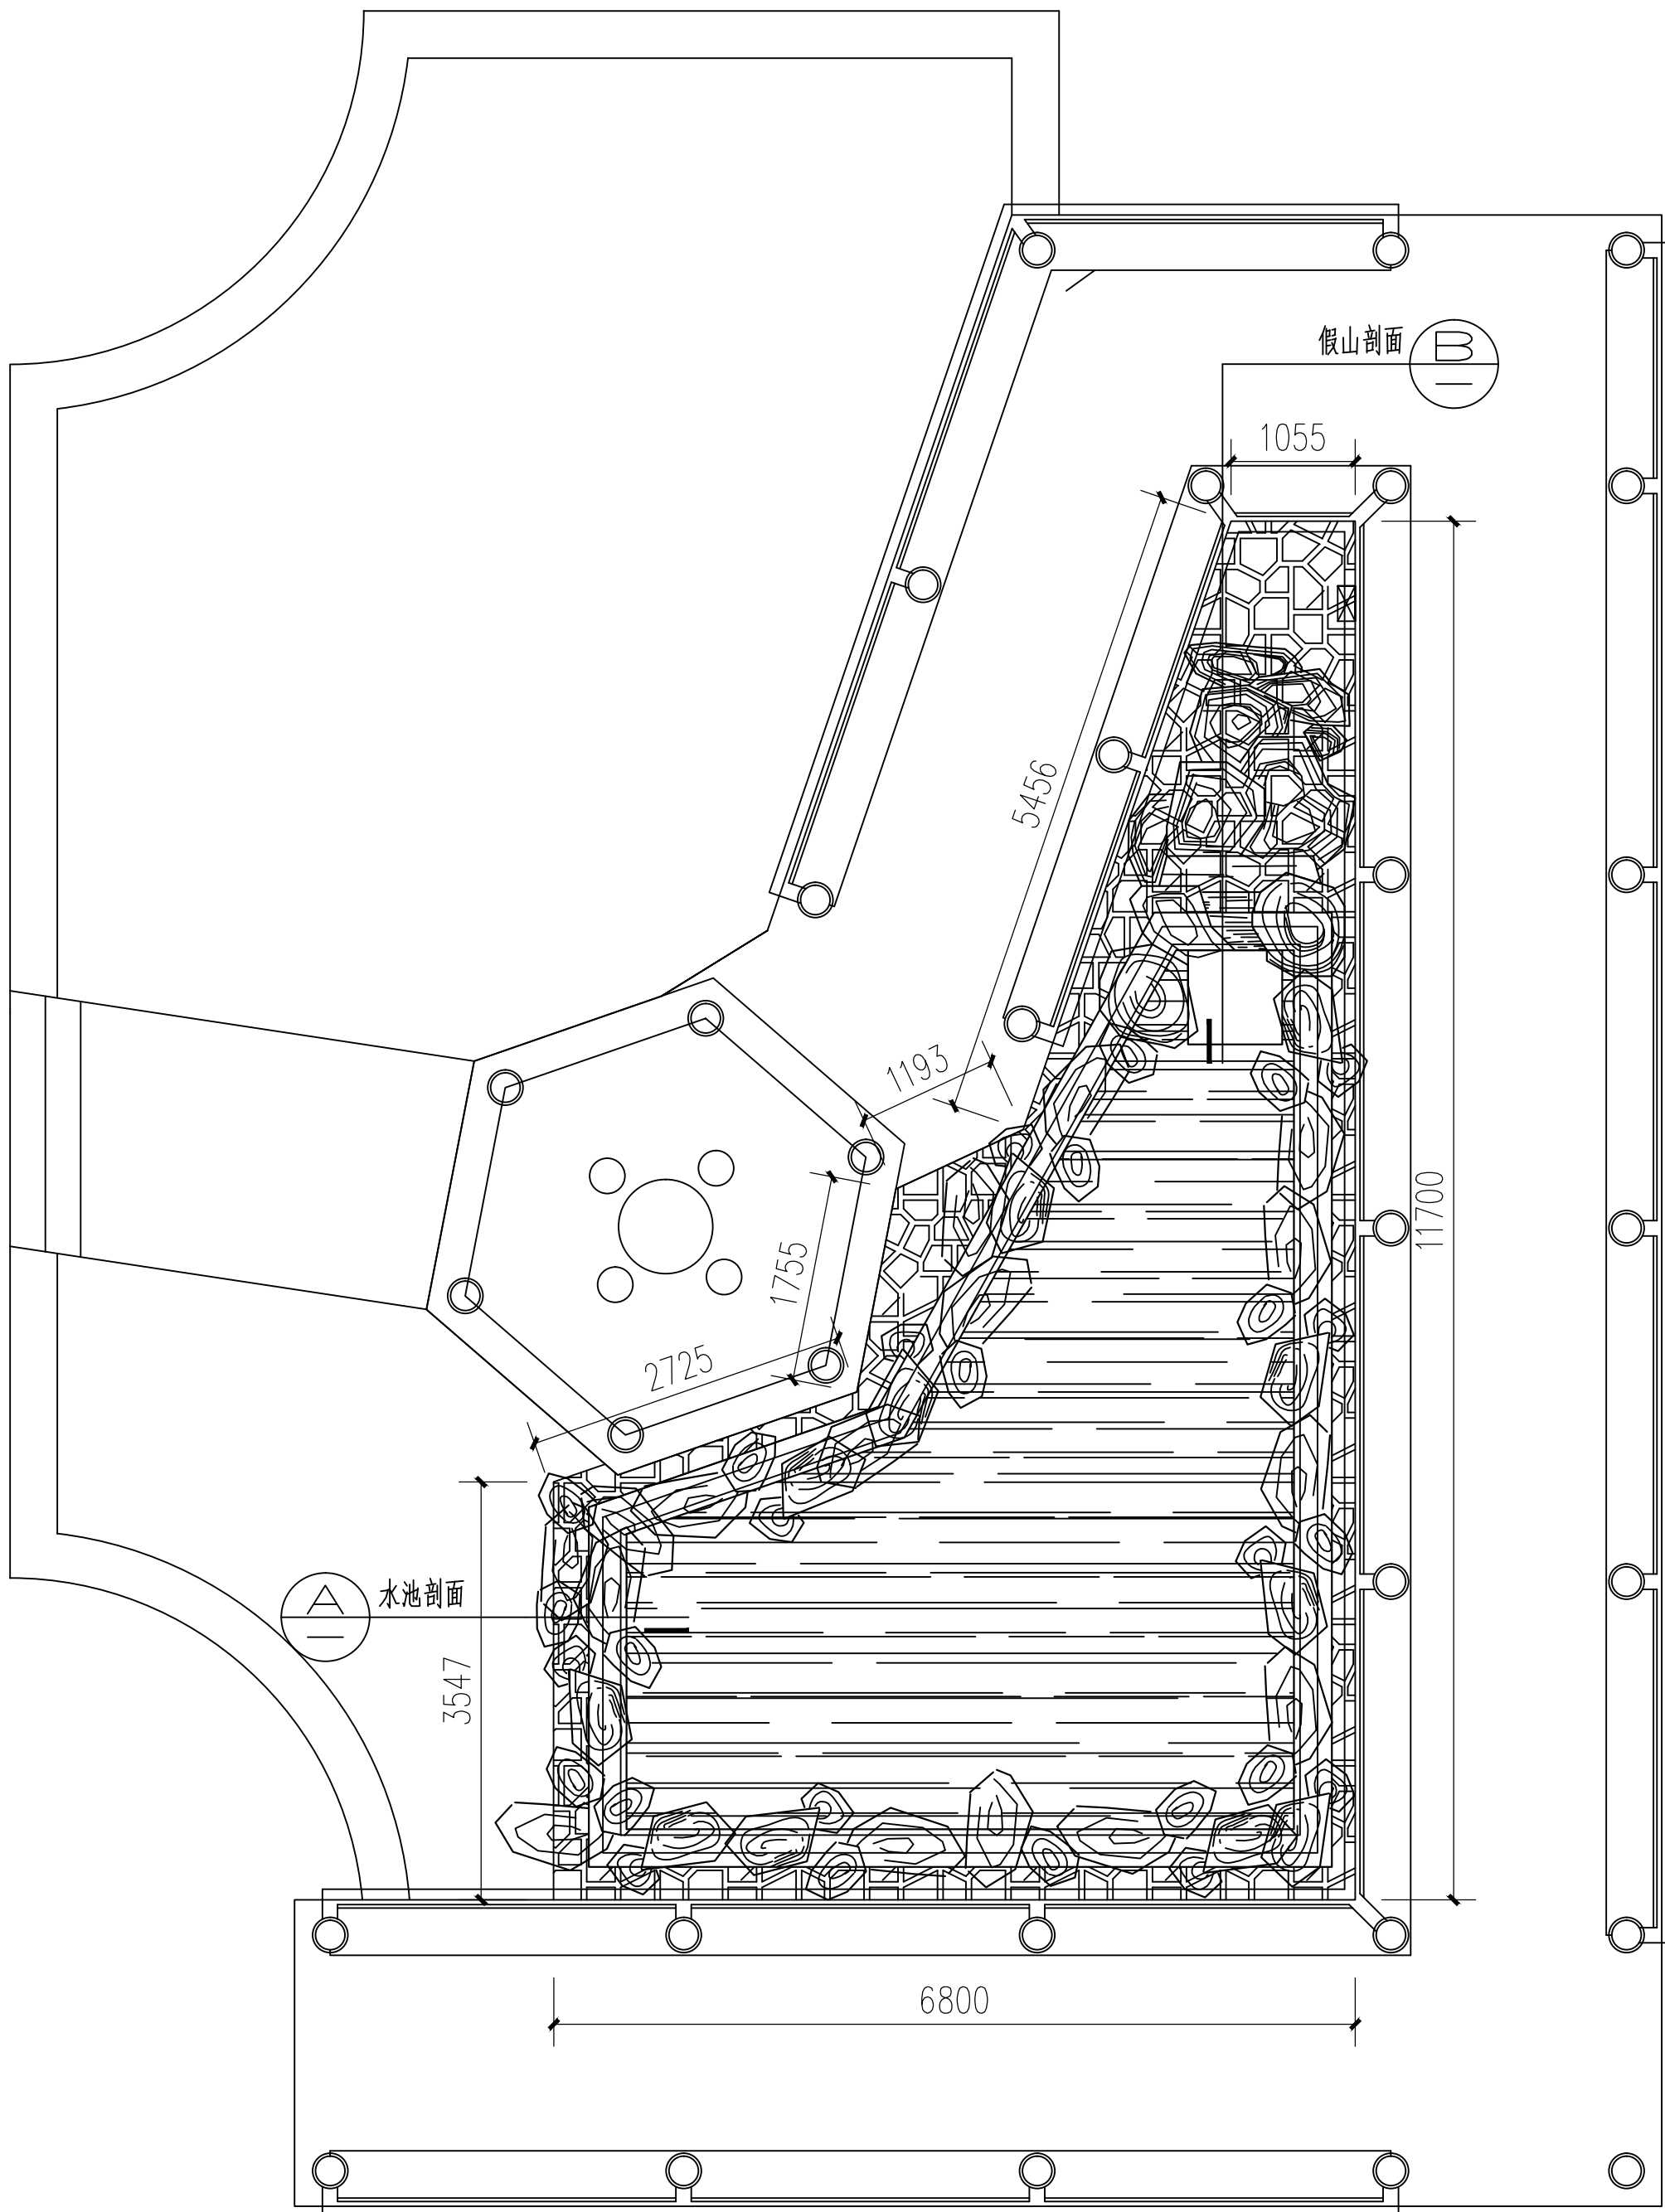

假山、水系驳岸B平面 1:100

版权声明 Copyright 2018.08

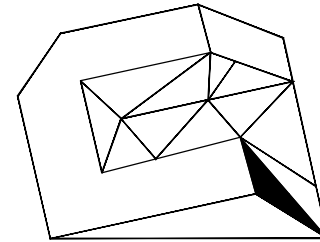

浙江城市空间  
建筑规划设计院有限公司

ZHEJIANG CITY SPACE  
ARCHITECTURE & PLANNING DESIGN INSTITUTE CO.,LTD  
杭州市西湖区天目山路51号富欣大厦9楼 邮编310030  
TEL:0571-28270699 FAX:0571-28270696

设计证书	证书编号
建筑工程甲级	A133004339
风景园林甲级	A133004339
水利丙级、市政乙级	A233004336
城市规划设计	甲[建]城规编(161388)
版本变更记录	VERSION CHANGE HISTORY
修改次数	修改内容
1	
2	

备注	REMARKS	
类别	姓 名	签 名
CATEGORY	NAME	SIGNED
审 定	庄 翀	庄翀
AUTHORIZED FOR ISSUE BY		
审 核	方家耀	方家耀
REVIEWED BY		
设计总负责	王飞麟	王飞麟
PROJECT DIRECTOR		
专业负责	方家耀	方家耀
DISCIPLINE RESPONSIBLE BY		
校 对	高阿丹	高阿丹
CHECKED BY		
设计计算		
DESIGNED BY		
制 图		
DRAWN BY		

专业会签	JOINT CHECK UP
建筑	结构
ARCHITECTURE	CONSTR.
给排水	电气
WATER	ELECTRICITY
暖通	景观
HWAC.SYS	LANDSCAPE

执业签章	CERTIFIED SIGNATURE

出图签章	PLOT SIGNATURE

建设单位	CONSTRUCTION UNIT
	霍尔果斯市教育局

项目名称	PROJECT NAME
	霍尔果斯市中小学校容校貌提升项目

子项名称	ITEM NAME
	丝路小学

图名	DRAWING TITLE
	假山、水系驳岸平面图

工程编号	PROJECT NUMBER

设计阶段	竣工图	比例	PROPORTION
DESIGN PHASE			

图号	LD1-01	出图日期	2023-03
DRAWING NO.		DATE	

未盖出图签章本图纸无效